



FÖRKLARINGAR


-  NY VÄGG
-  BEF. VÄGG
-  KYLSKÅP/FRYS
-  GARDEROB
-  STÄDSKÅP
-  LINNESKÅP

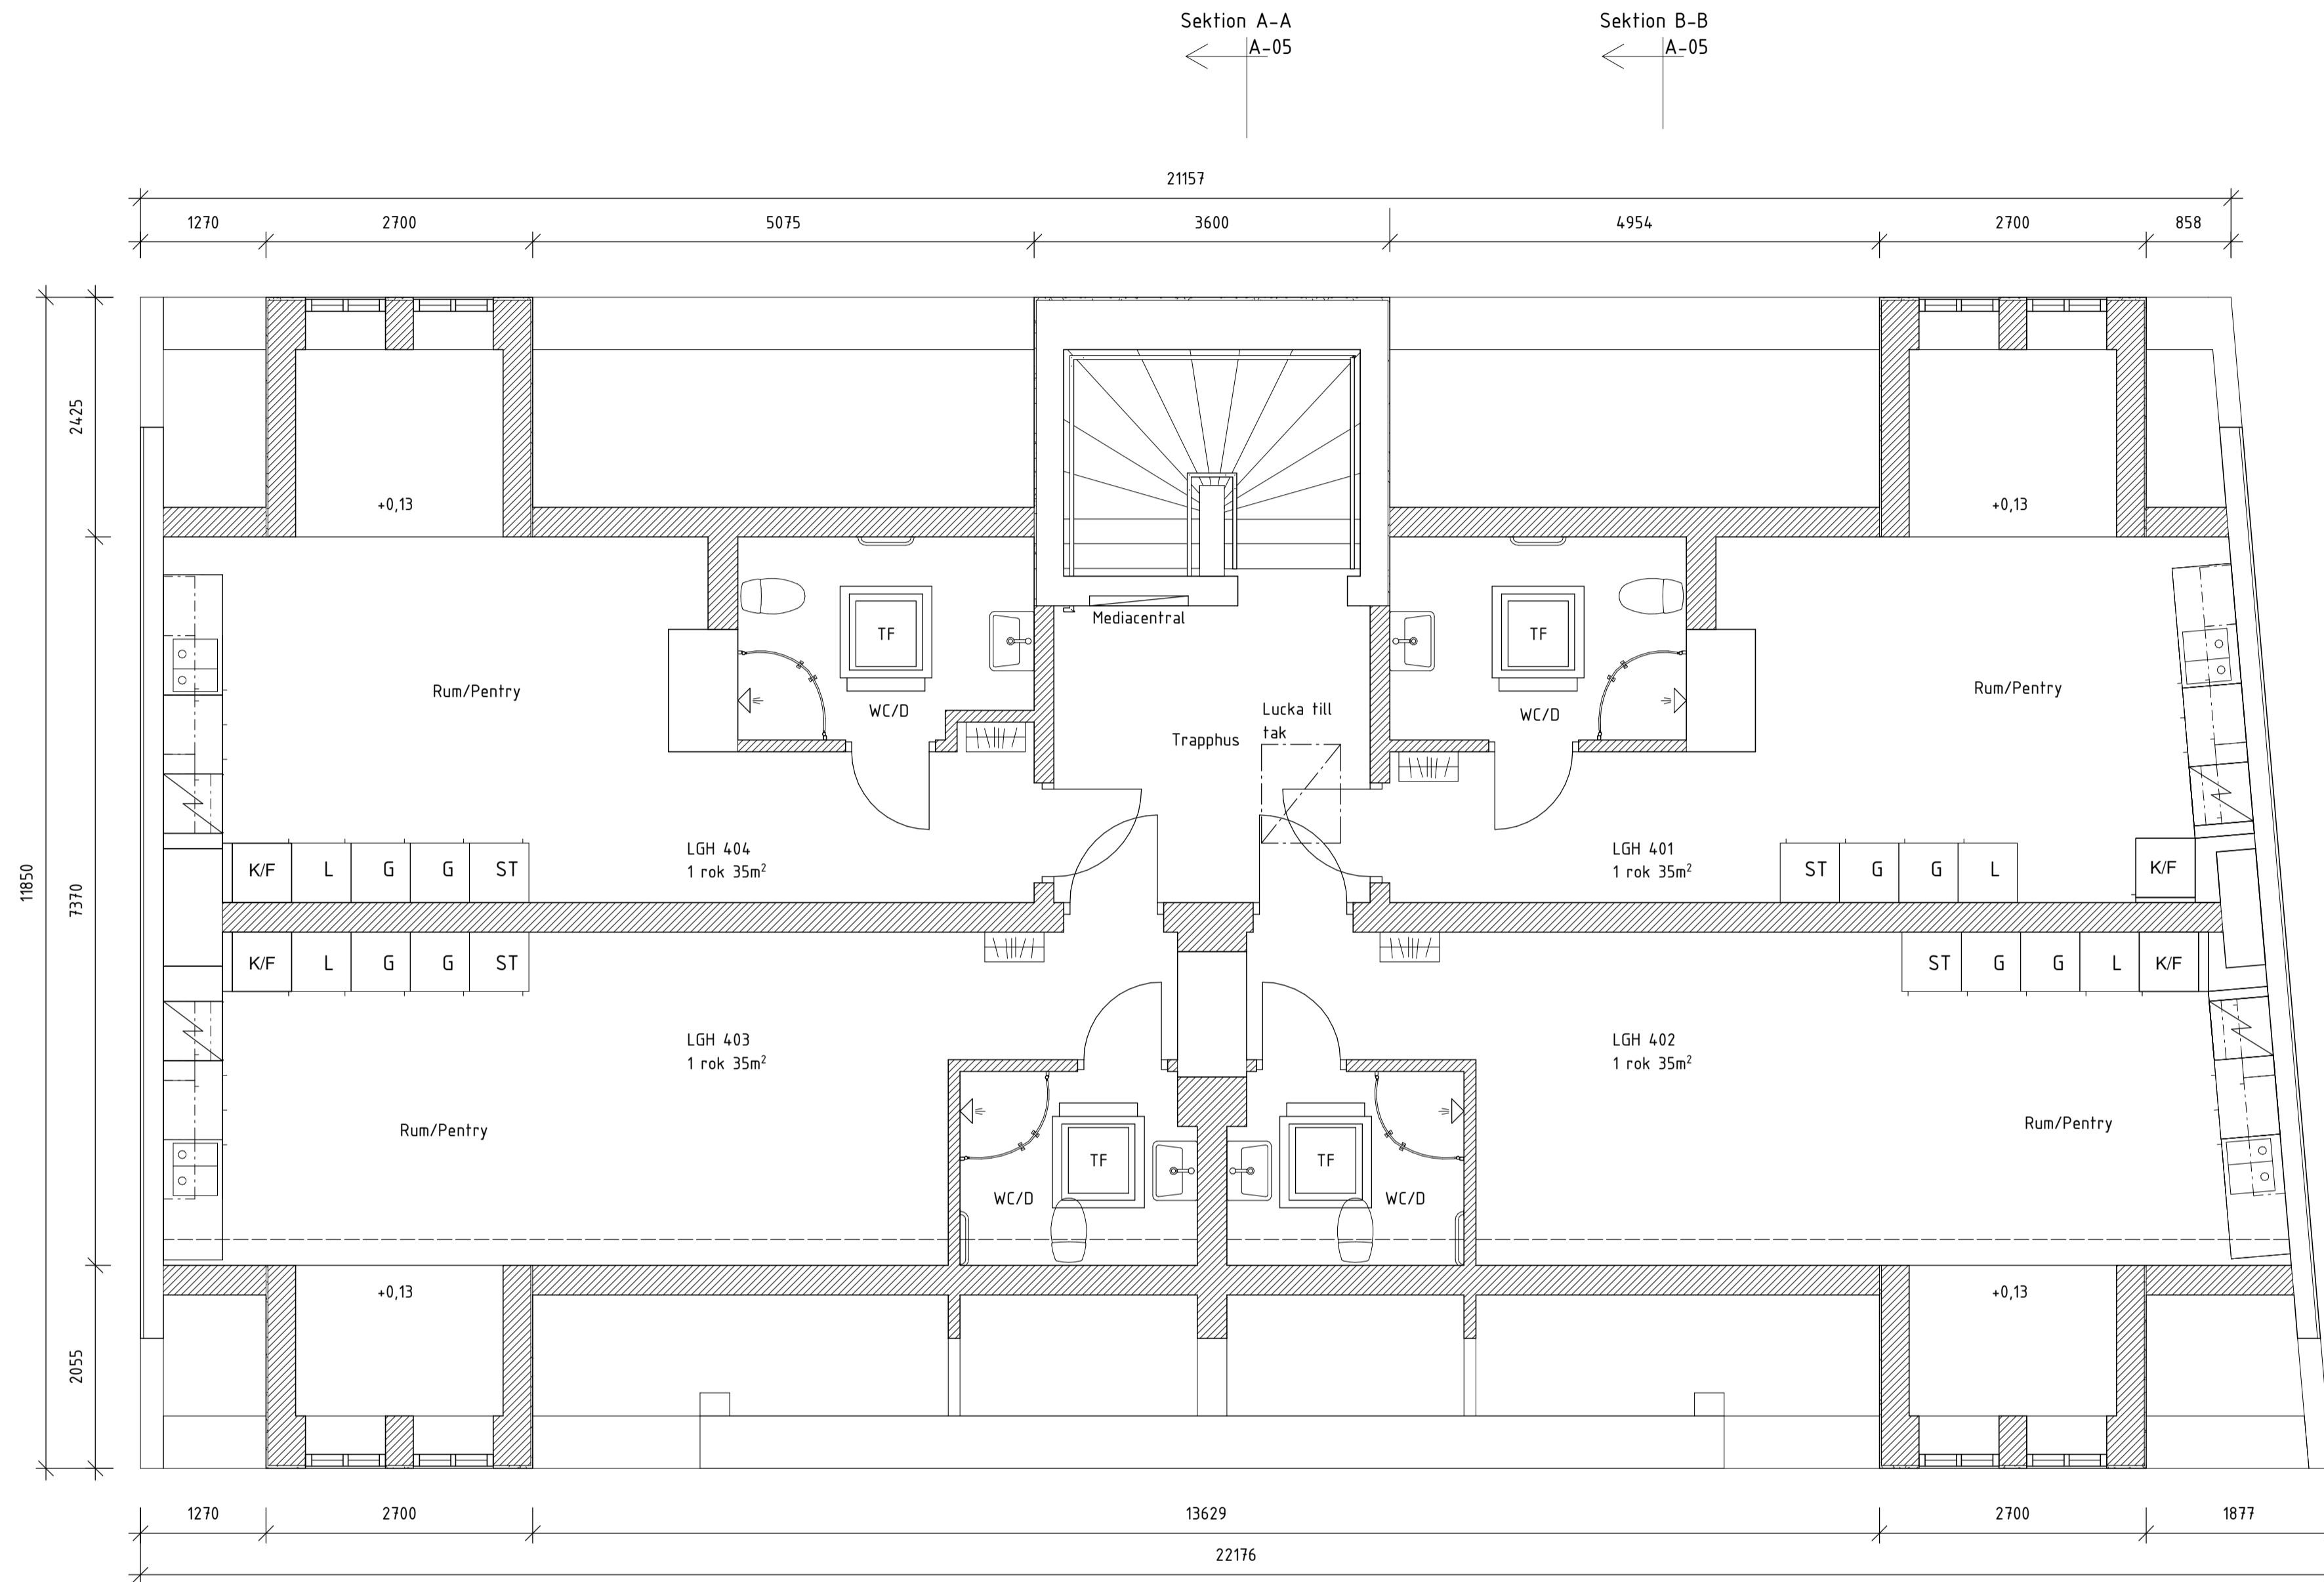

Sektion A-A
A-05

Sektion B-B
A-05

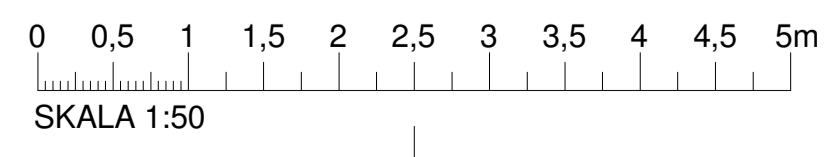

BET	ANT	ÄNDRINGEN AVSER	SIGN	DATUM
RELATIONSHANDLING				
KV. ENGELBREKT 5				
 ED Bygg Sverige AB Sjötullsgatan 9 602 28 Norrköping Tel: 011-15 95 77				
A		ED BYGG SVERIGE AB		011-15 95 77
K				
V				
VS				
E				
M				
BR				
UPPDRAG NR	RITAD AV	HANDLAGGARE		
16114	PW			
DATUM	ANSVARIG			
2017-10-31	RK			
OMBYGGNAD FLERBOSTADSHUS				
Vindsplan				
SKALA	NUMMER	BET		
A1 1:50	A-04			
A3 1:100				