


FÖRKLARINGAR  
SE A-40-1-0100

FÖRESKRIFTER  
SE A-40-1-0100

HÄNVISNINGAR  
SE A-40-1-0100

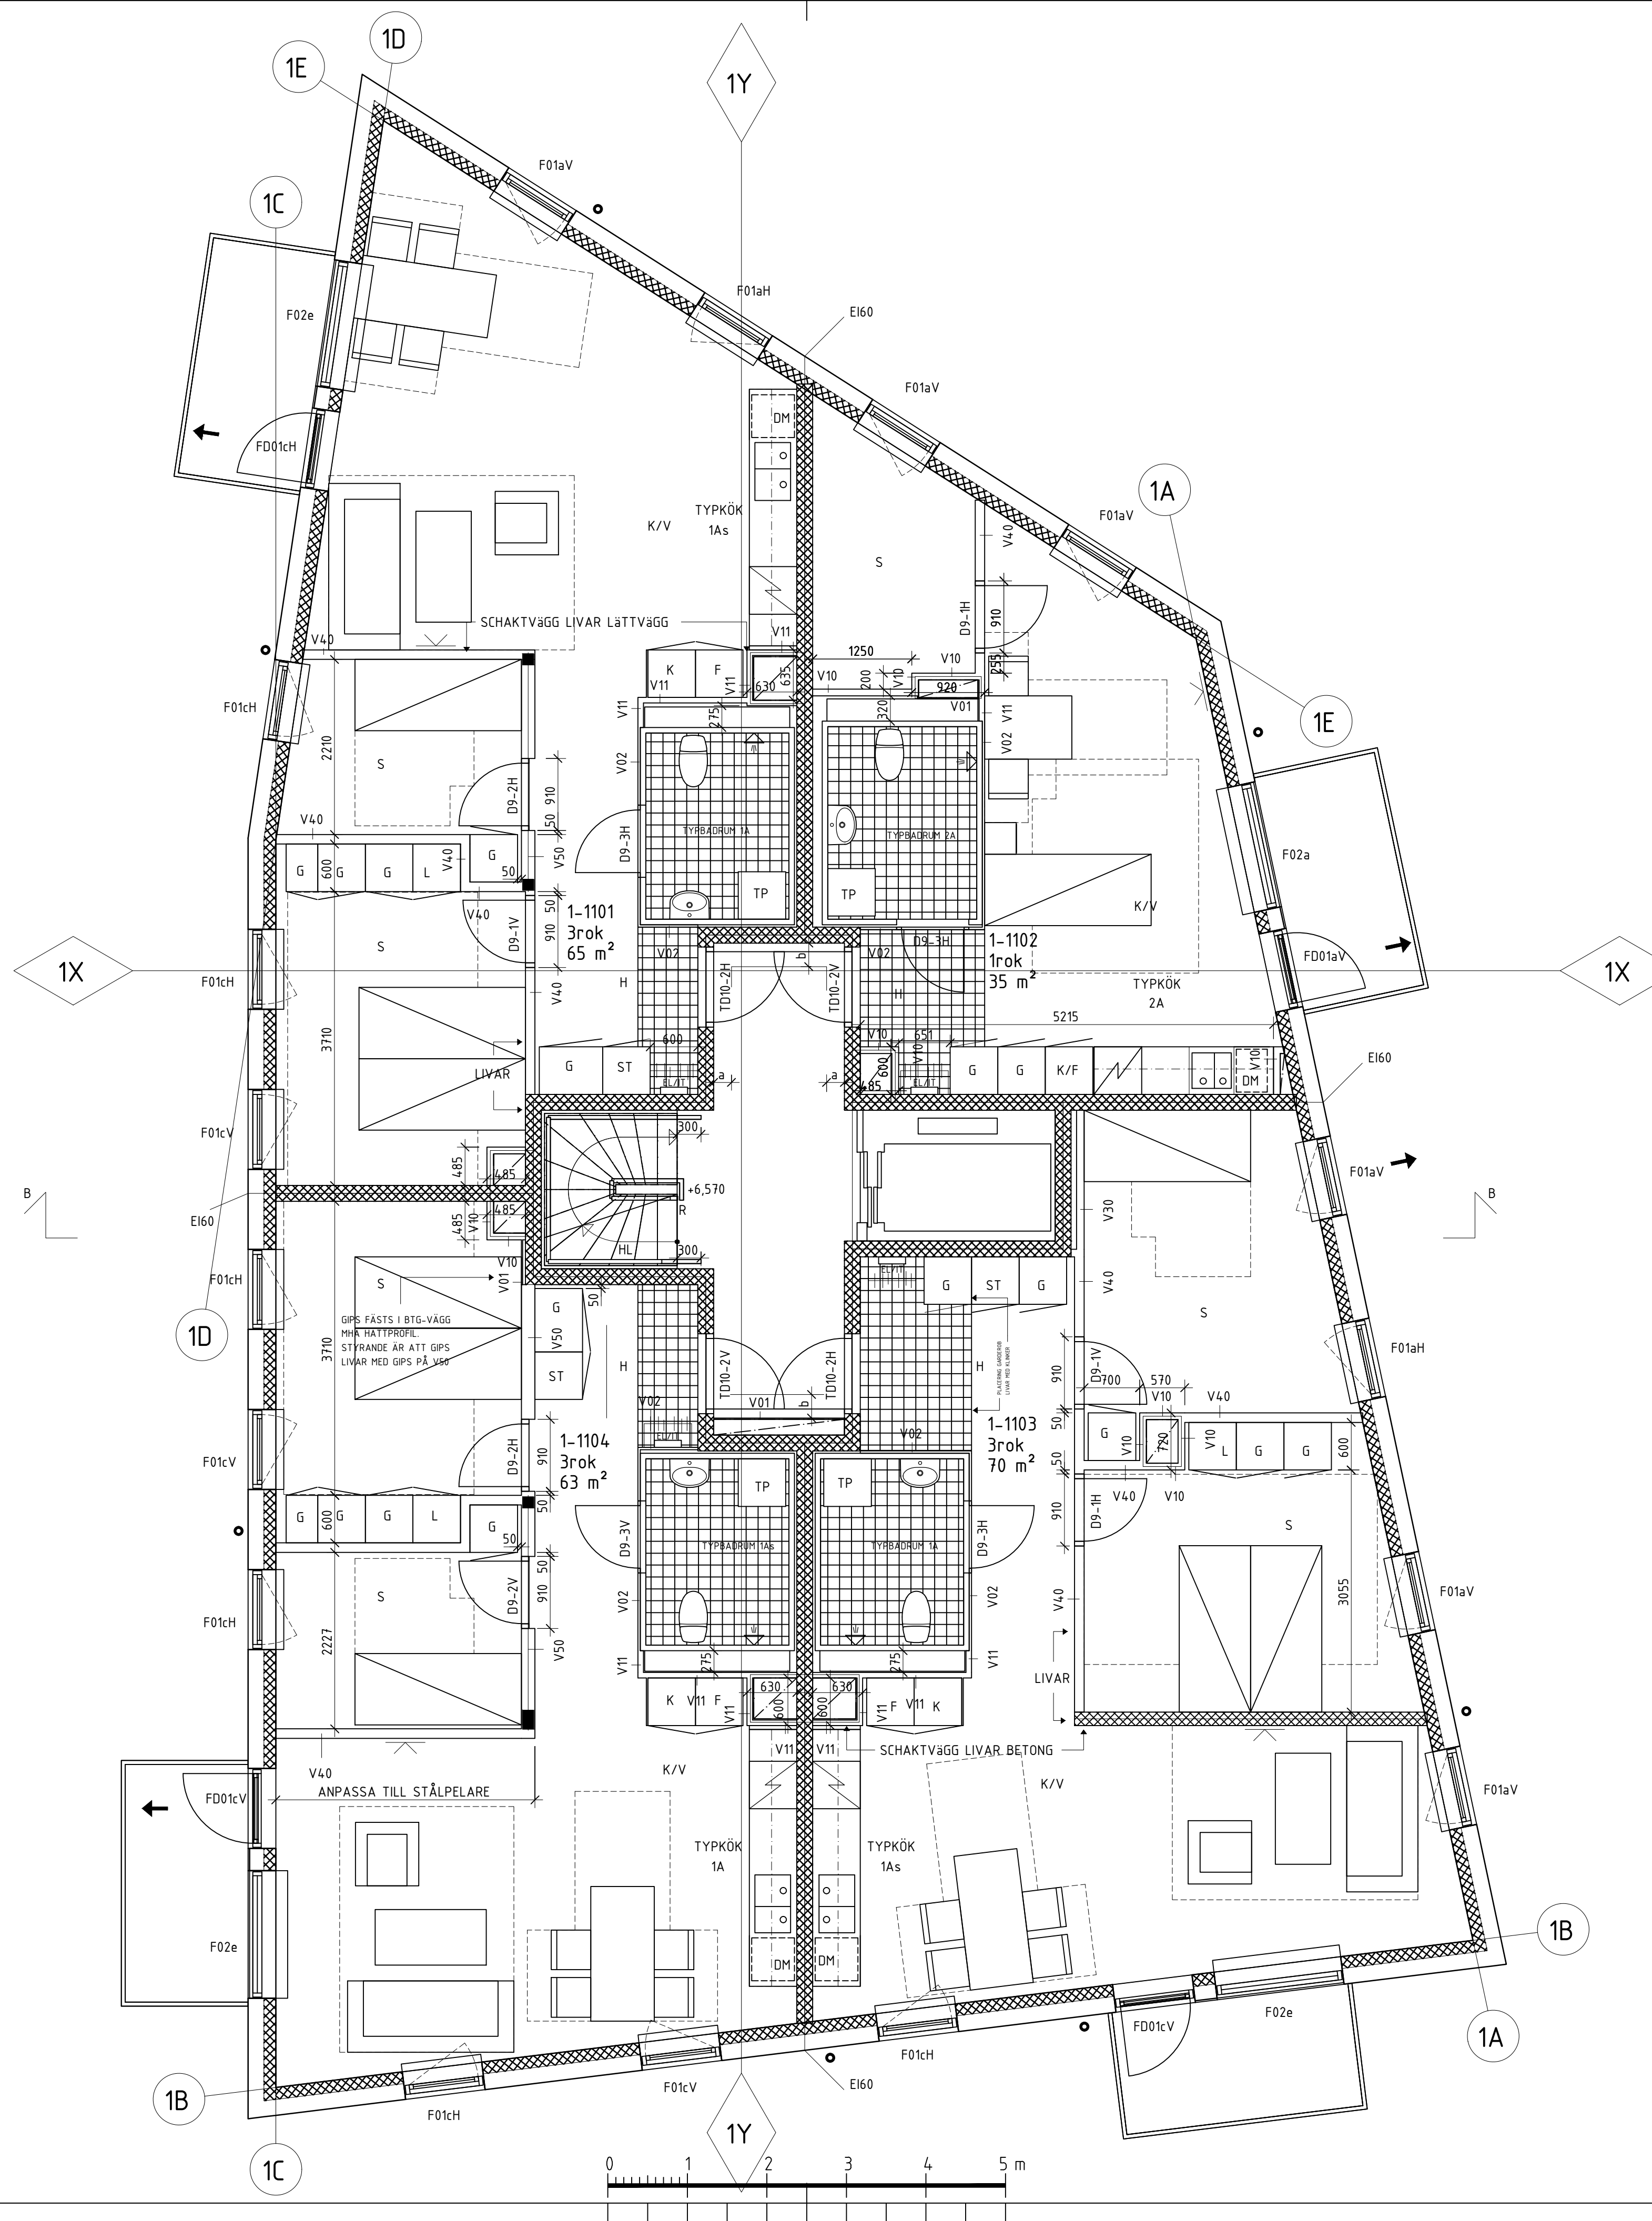

BET	ANT	ÄNDRINGEN AVSER	DATUM	SIGN
<b>RELATIONSHANDLING</b>				
<b>BLÅ MUSSLOR</b>				
RELINGEN 1				
 <b>SÖDERSTADEN</b>				
UPPDRAGNR 19106	RITAD/KONSTR AV NJ	HANDLAGGARE JA		
DATUM 2021-10-26	ANSVARIG JESPER AXELSSON			
PLANRITNING Plan 11, Hus 1				
SKALA A1 1:50	NUMMER A-40-1-1110	BET		