

FÖRKLARINGAR


SE A-40-1-0100

FÖRESKRIFTER

SE A-40-1-0100

HÄNVISNINGAR

SE A-40-1-0100

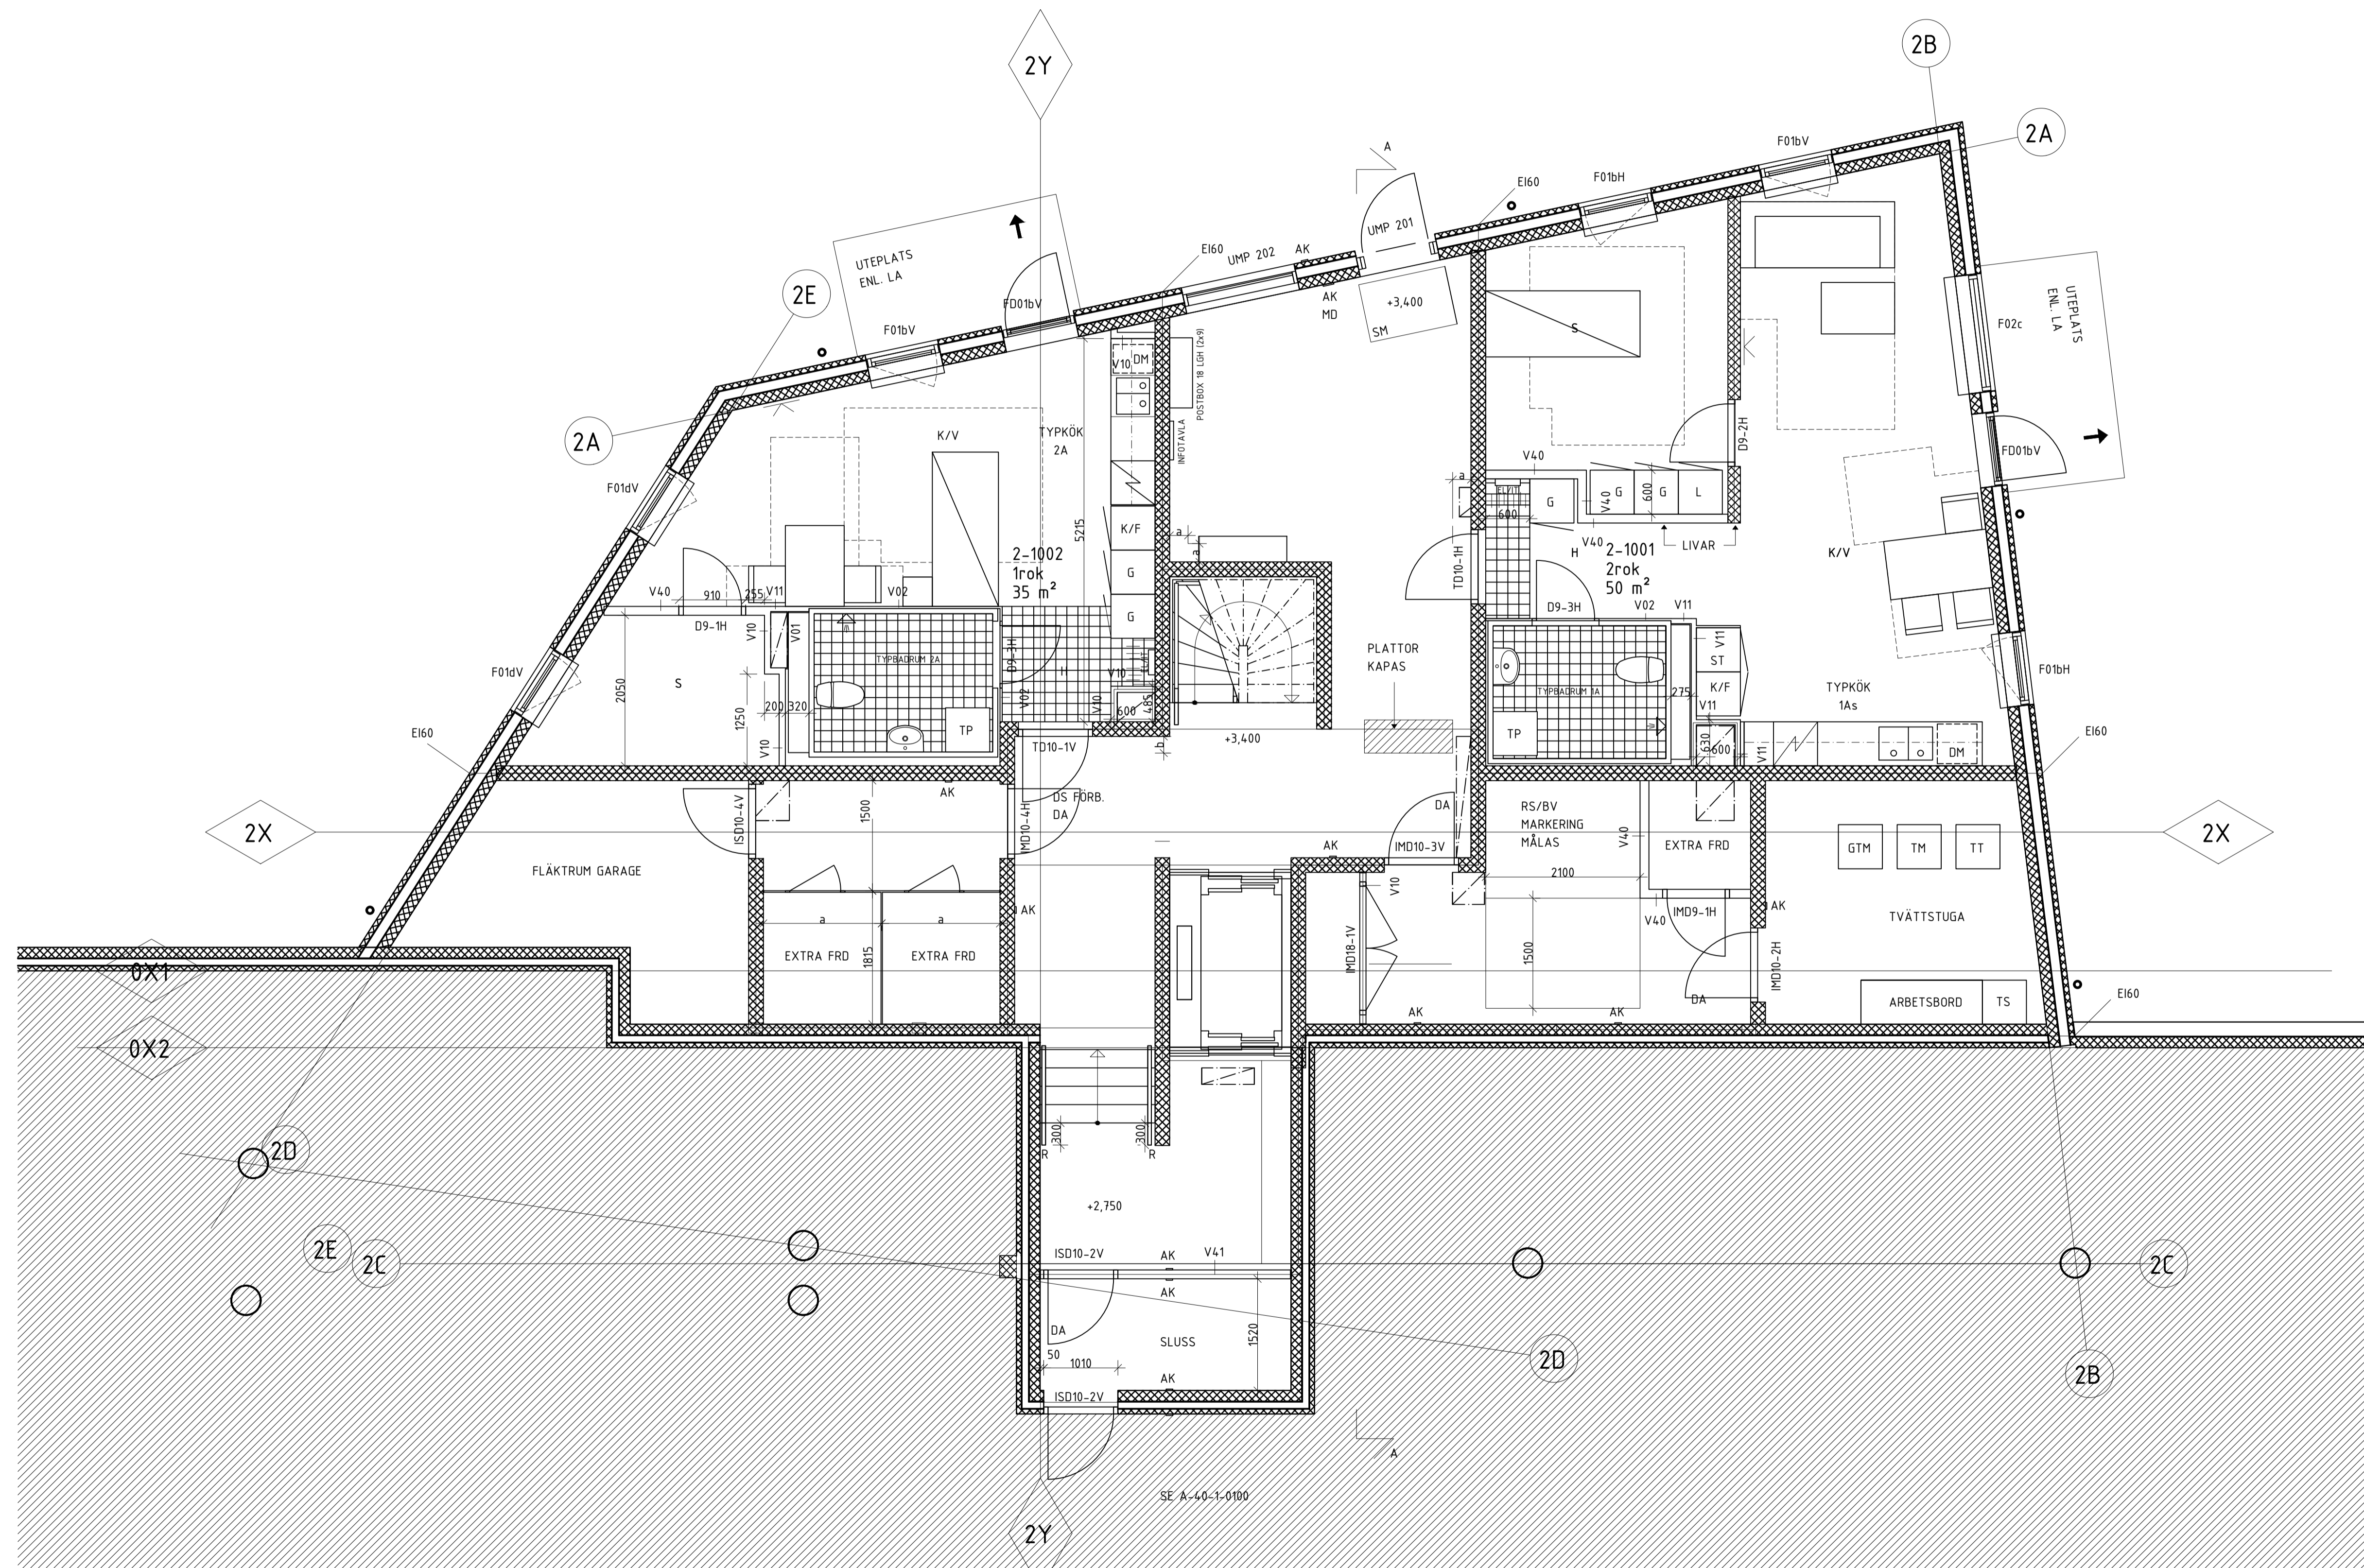

0X1  
0X2

BET	ANT	ÄNDRINGEN AVSER	DATUM	SIGN
<b>RELATIONSHANDLING</b>				
<b>BLÅ MUSSLOR</b>				
RELINGEN 1				
 <b>SÖDERSTADEN</b>				
UPPDRAGNR 19106	RITAD/KONSTR AV NJ	HANDLAGGARE JA		
DATUM 2021-10-26	ANSVARIG JESPER AXELSSON			
PLANRITNING Plan 10, Hus 2				
SKALA A1 A3 1:50	NUMMER A-40-1-2100	BET		

