

FÖRKLARINGAR



SE A-40-1-0100


FÖRESKRIFTER

SE A-40-1-0100

HÄNVISNINGAR

SE A-40-1-0100

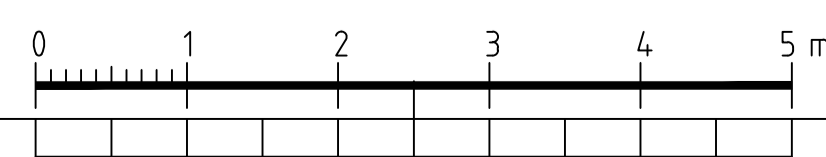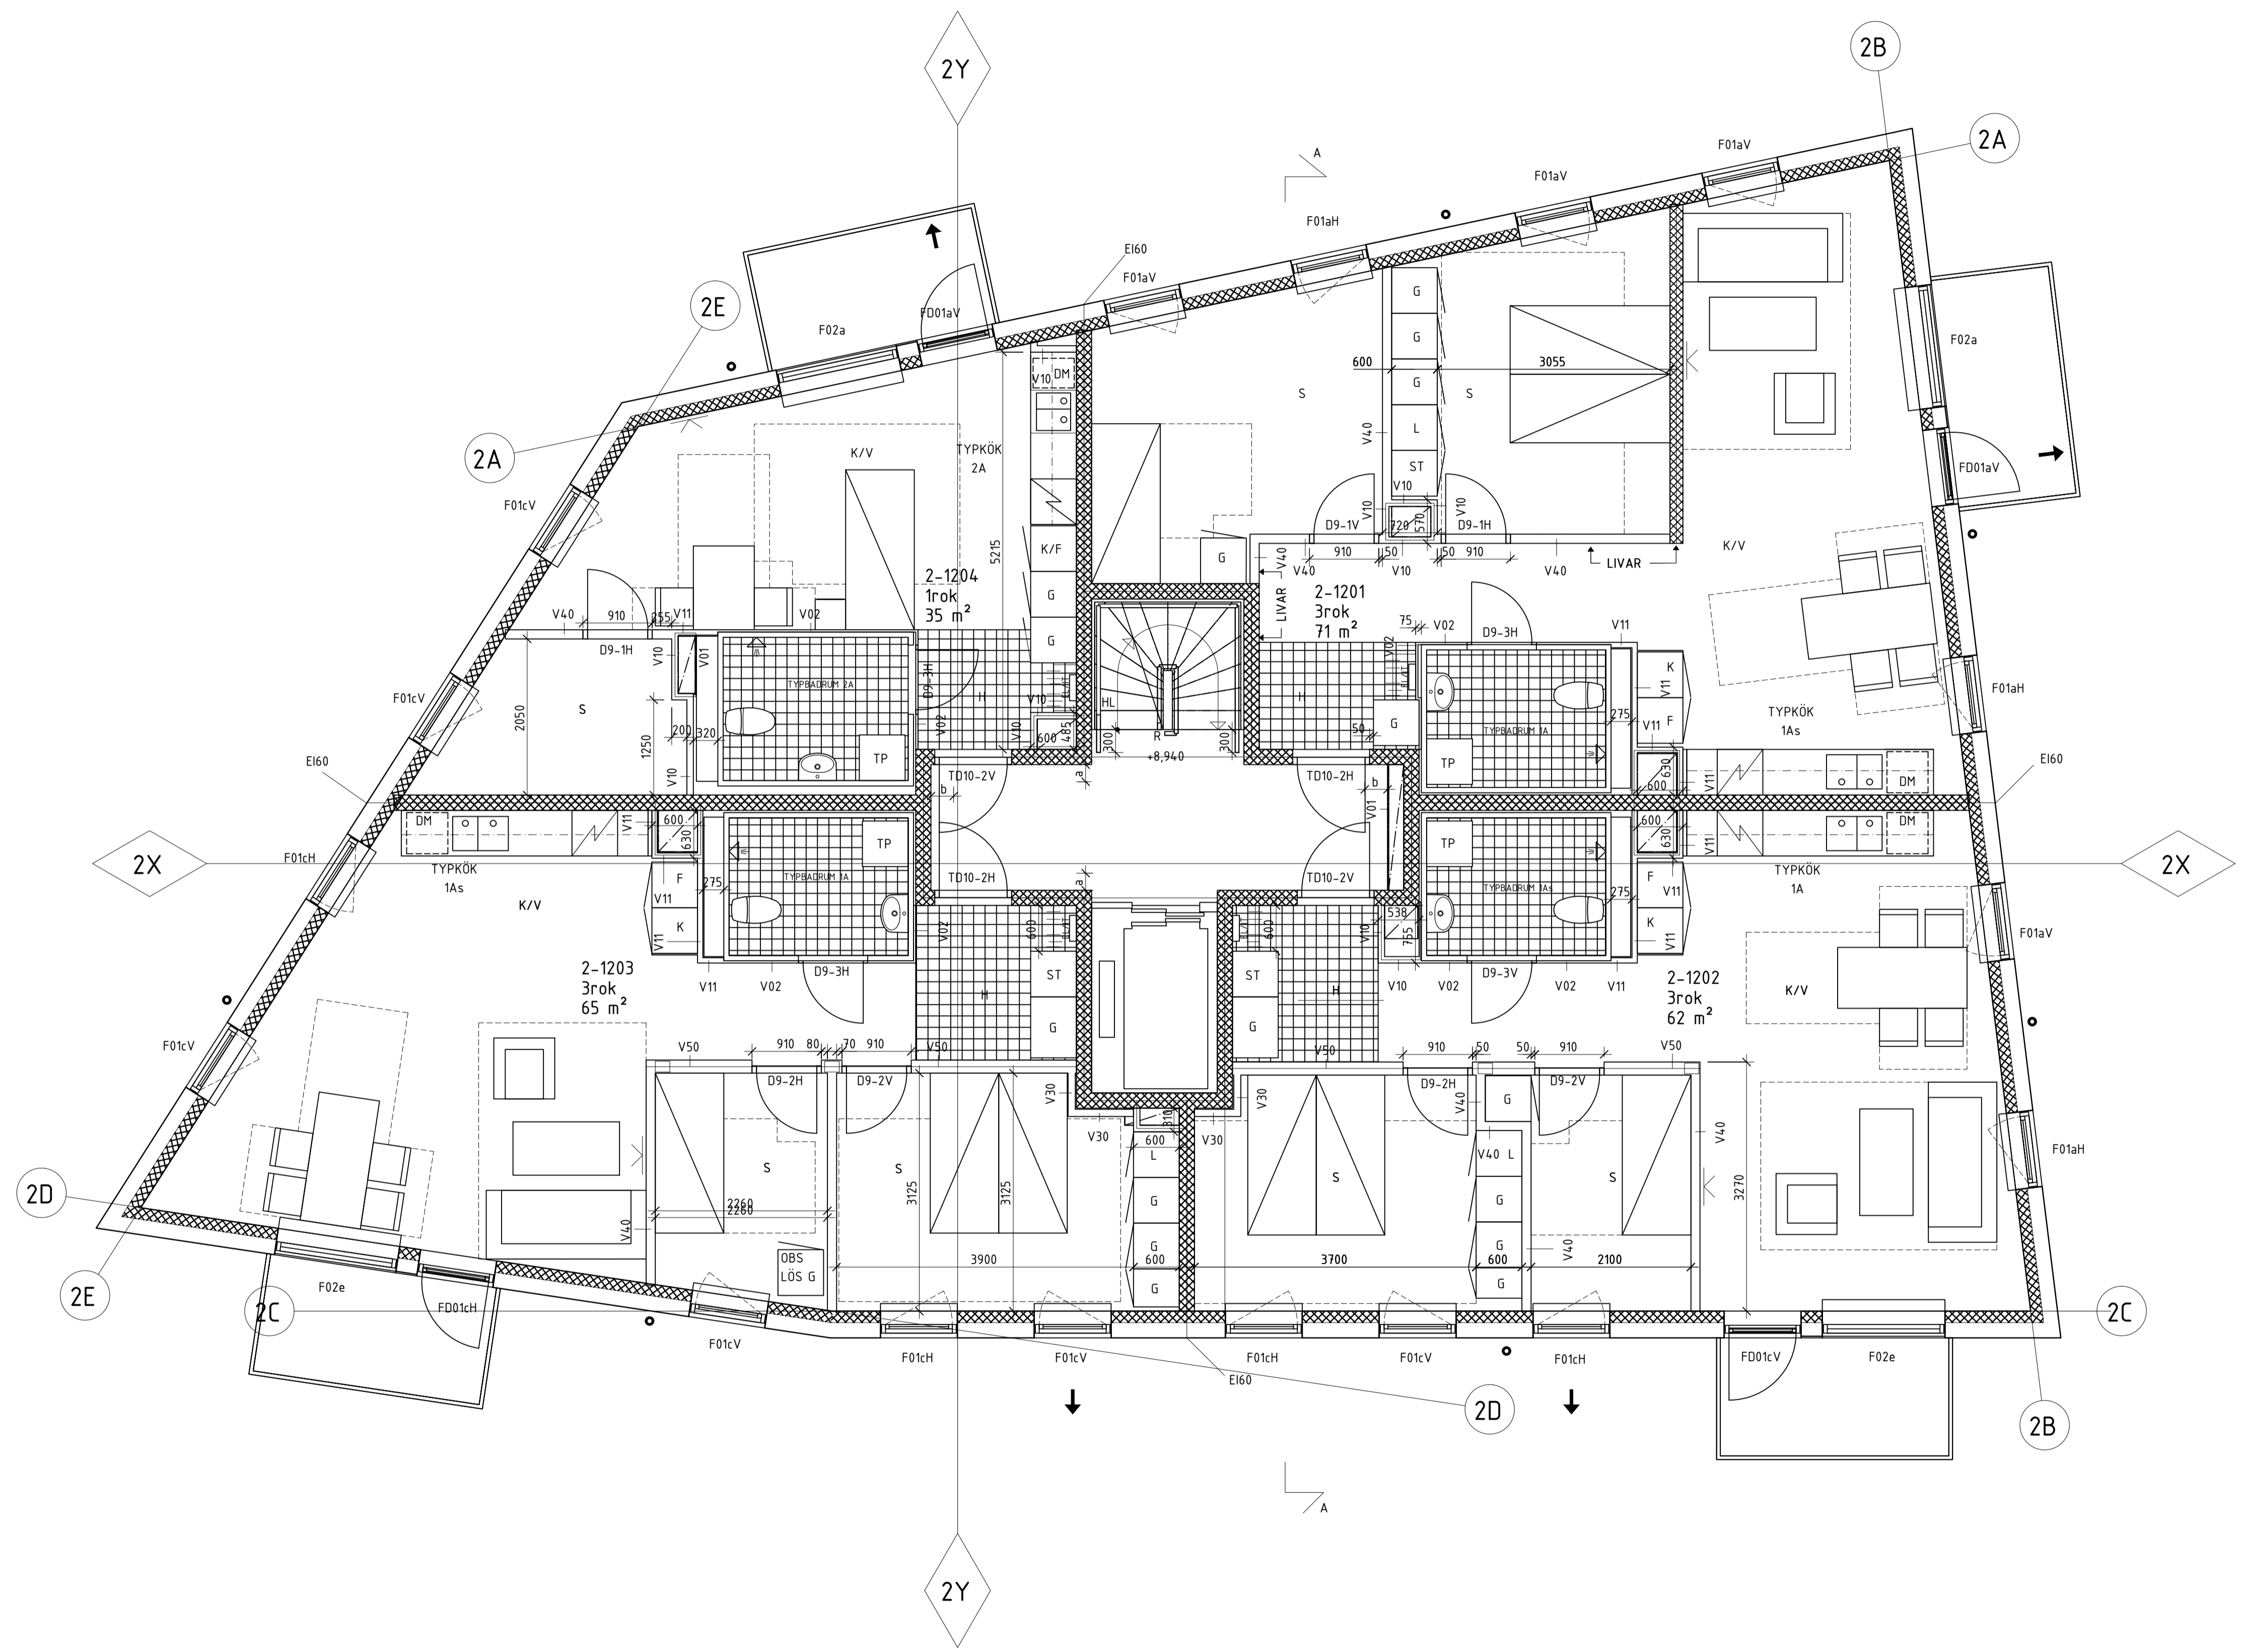

BET	ANT	ÄNDRING AVSER	DATUM	SIGN
RELATIONSHANDLING				
BLÅ MUSSLOR				
RELINGEN 1				
				
UPPDRAGNR 19106	RITAD/KONSTR AV NJ	HANDLAGGARE JA		
DATUM 2021-10-26	ANSVARIG JESPER AXELSSON			
PLANRITNING Plan 12, Hus 2				
SKALA A1 A3 1:50	NUMMER A-40-1-2120			BET