

FÖRKLARINGAR


SE A-40-1-0100


FÖRESKRIFTER

SE A-40-1-0100

HÄNVISNINGAR

SE A-40-1-0100

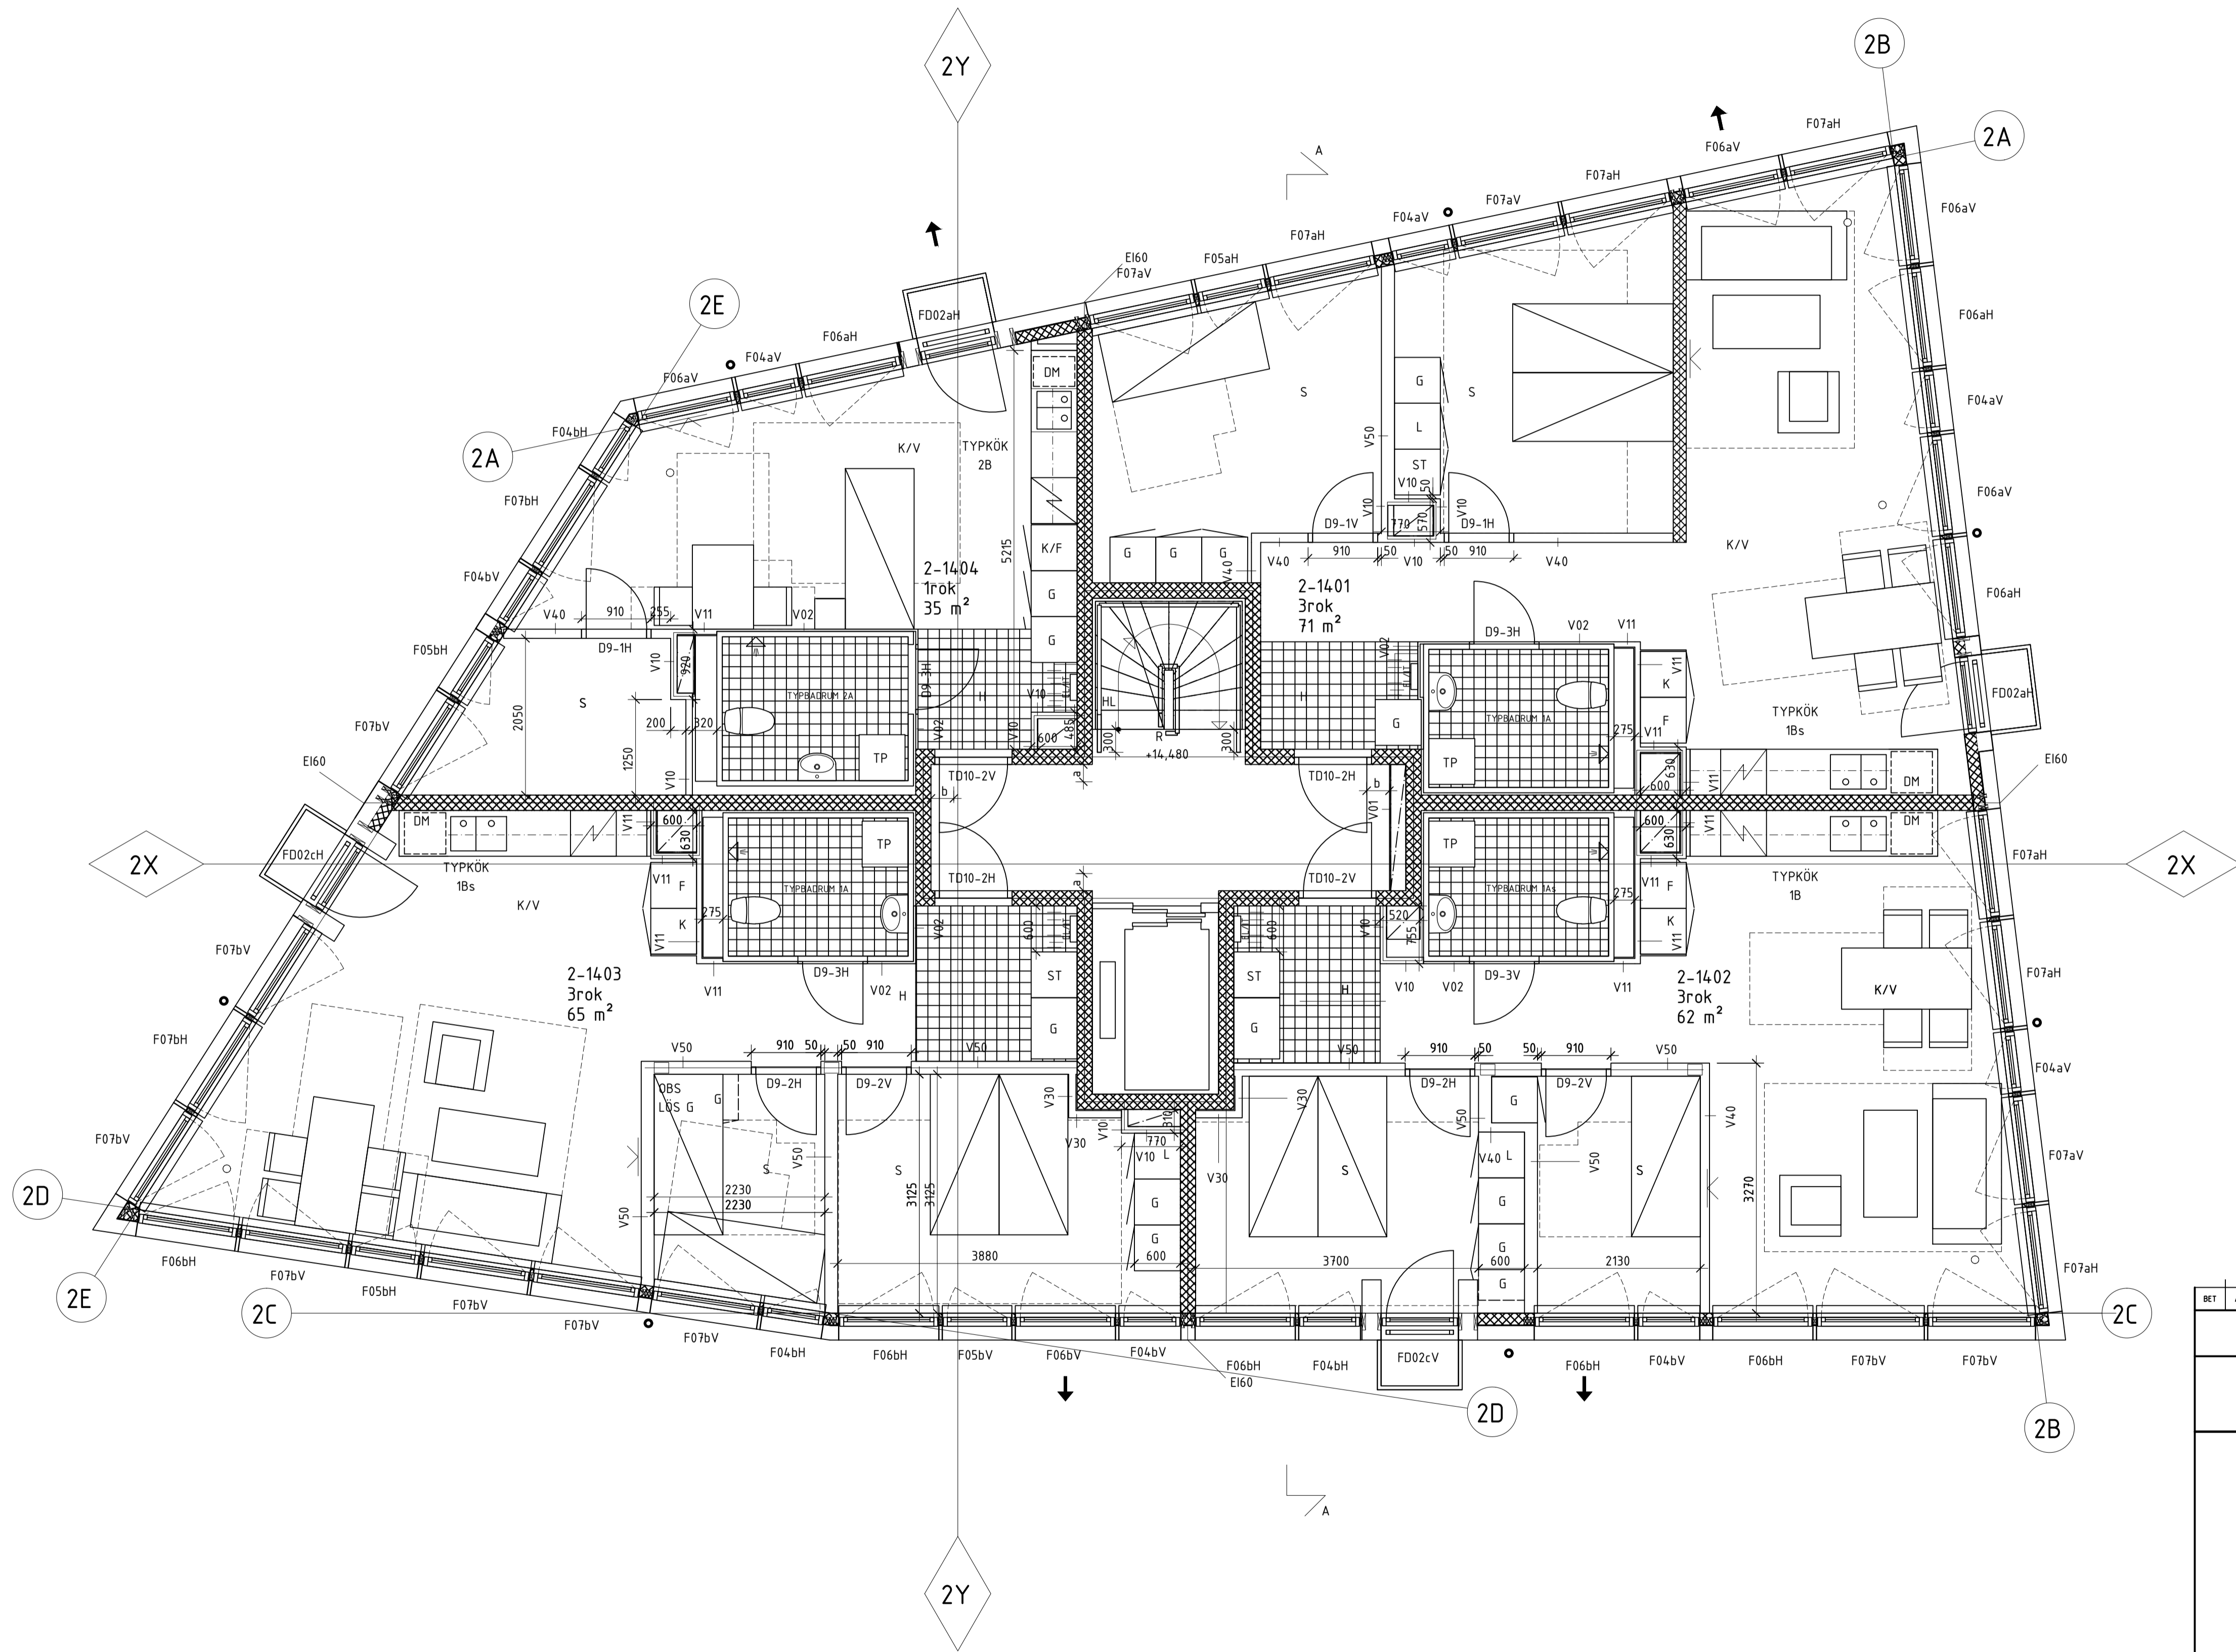

BET	ANT	ÄNDRINGEN AVSER	DATUM	SIGN
RELATIONSHANDLING				
BLÅ MUSSLOR				
RELINGEN 1				
 SÖDERSTADEN				
UPPDRAGNR 19106	RITAD/ANSTR AV NJ	HANDLAGGARE JA		
DATUM 2021-10-26	ANSVARIG JESPER AXELSSON			
PLANRITNING Plan 14, Hus 2				
SKALA A1 1:50	NUMMER A-40-1-2140	BET		

