

FÖRKLARINGAR


SE A-4.0-1-0100

FÖRESKRIFTER

SE A-4.0-1-0100

HÄNVISNINGAR

SE A-4.0-1-0100

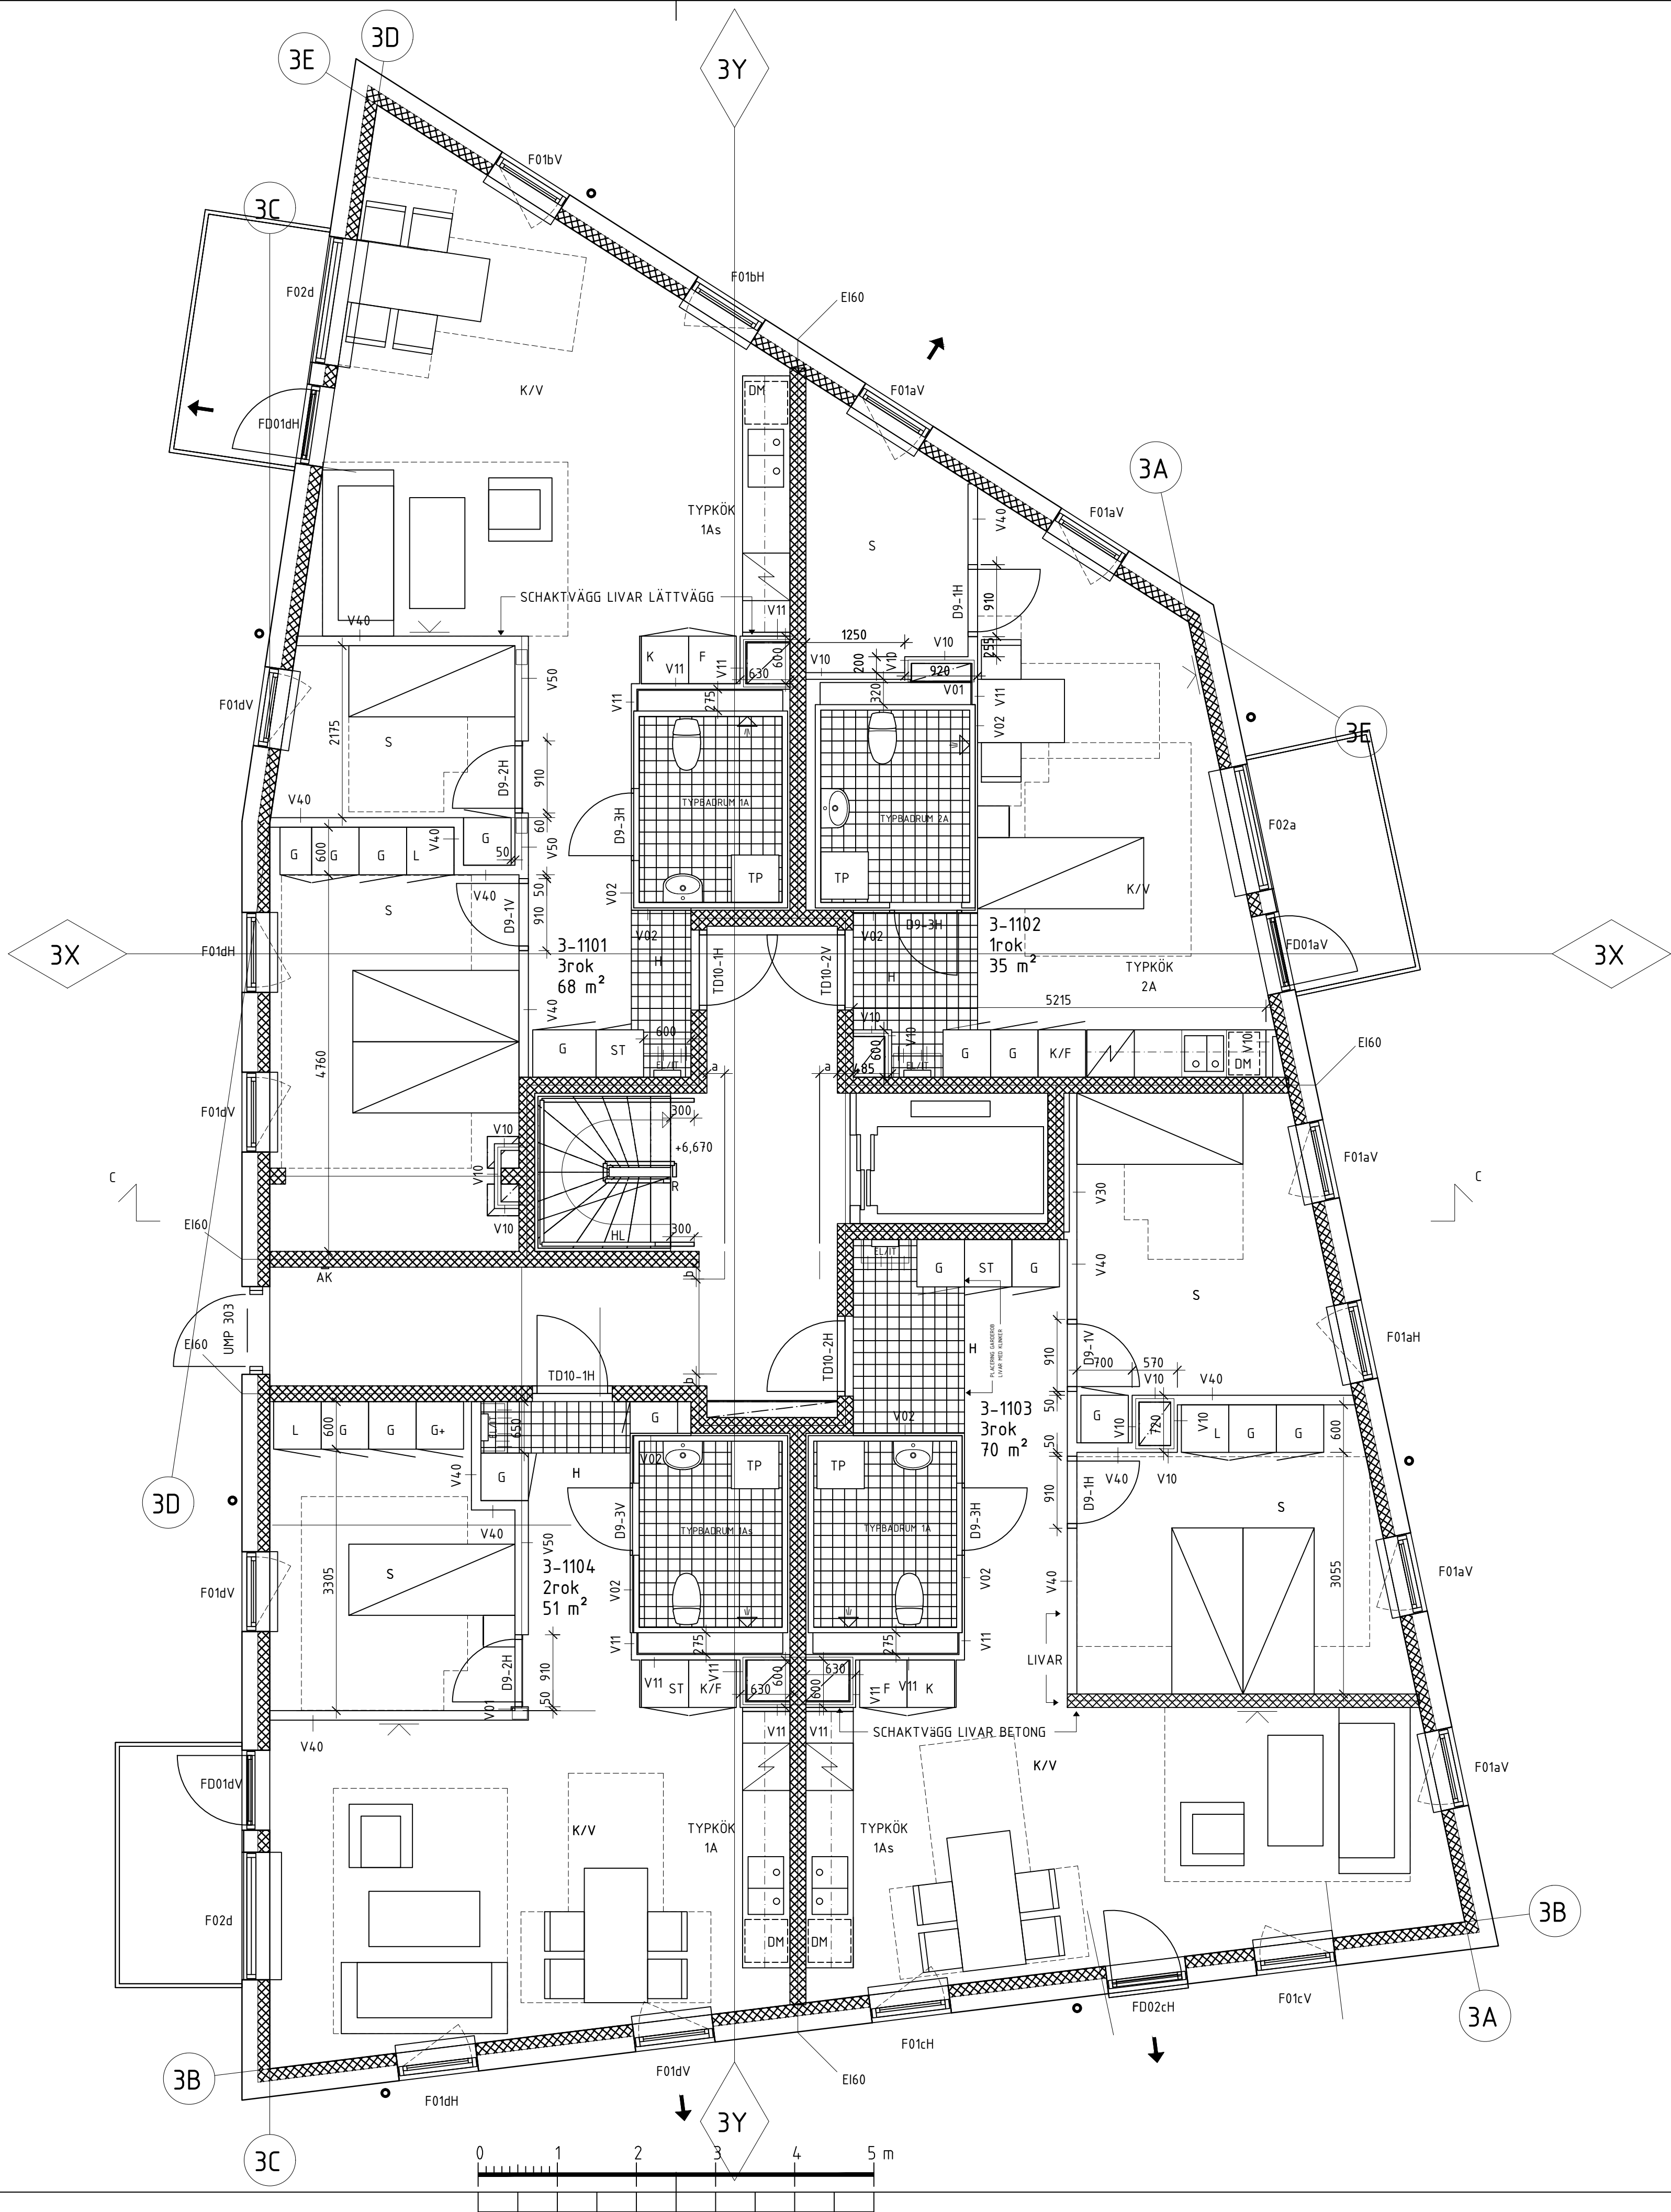

BET	ANT	ÄNDRINGEN AVSER	DATUM	SIGN
RELATIONSHANDLING				
BLÅ MUSSLOR RELINGEN 1				
				
SÖDERSTADEN				
UPPDRAGNR 19106	RITAD/KONSTR AV NJ		HANDLÄGGARE JA	
DATUM 2021-10-26	ANSVARIG JESPER AXELSSON			
PLANRITNING Plan 11, Hus 3				
SKALA A1 1:50 A3	NUMMER A-40-1-3110			BET