


SE A-40-1-0100

SE A-40-1-0100

SE A-40-1-0100

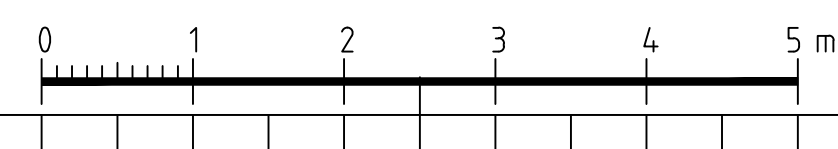

BET	ANT	ANDRINGSÄNVS	DATUM	SIGN
RELATIONSHANDLING				
BLÅ MUSSLOR RELINGEN 1				
 SÖDERSTADEN				
UPPDRAGNR 19106	RITAD/KONSTR AV NJ		HANDLAGGARE JA	
DATUM 2021-10-26	ANSVARIG JESPER AXELSSON			
PLANRITNING Plan 10, Hus 4				
SKALA A1 A3 1:50	NUMMER A-40-1-4100			BET