
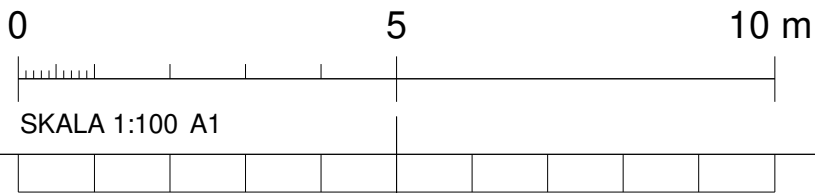


C:\Users\pontus.wiklund\Documents\A40_N17053_Sandtorp_Hus_D_R2019_Relation_pontus.wiklund\PK\GMB.rvt 2021-06-17 11:14:37

D1
D2
D3
D4
D5
D6

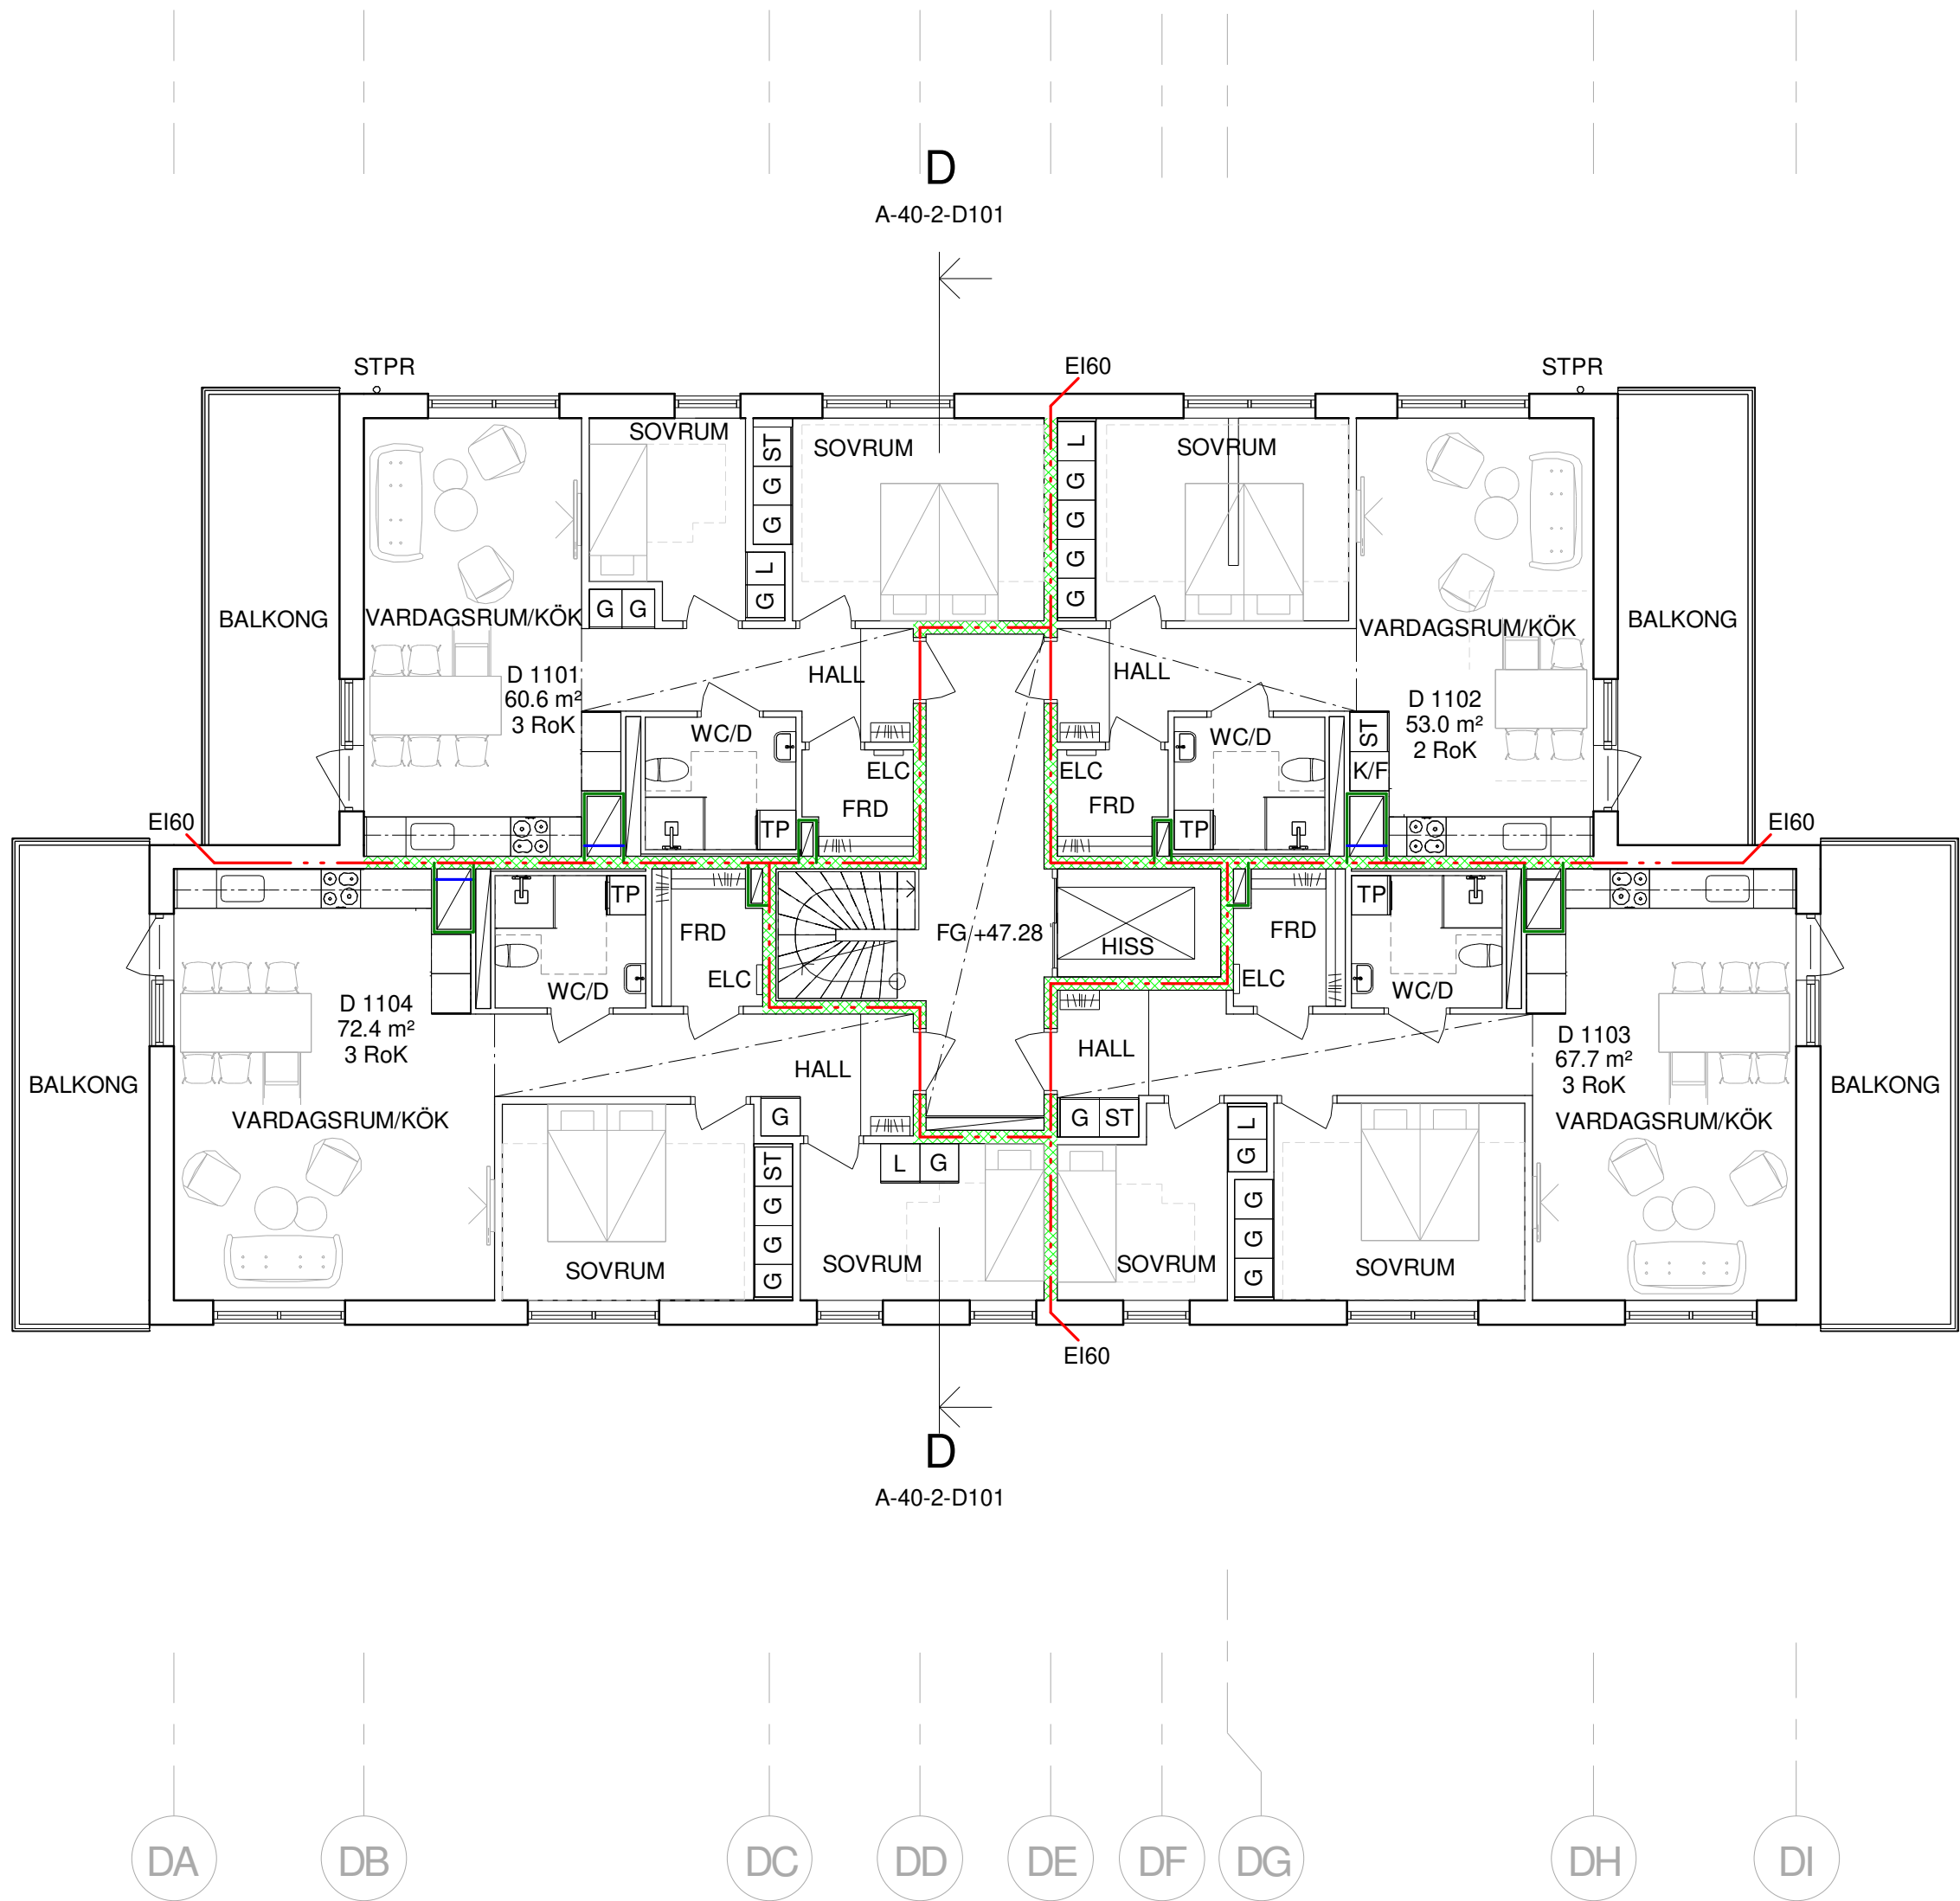

FÖRKLARINGAR

ALLA MÄTT I mm.

- BRANDCELLSGRÄNS EI60
- BRANDCELLSGRÄNS EI30
- BRANDCELLSGRÄNS EI15
- BETONGVÄGGAR ENL. K
- LUTNING, BJÄLKLAG OCH TAK

- SLAGDÖRR
- GLASAD SLAGDÖRR
- GLASPARTI
- FÖNSTER ÖPPNINGSBART


- BGV = BRANDGASVENTILATION
- DM = DISKMASKIN
- ELC = ELCENTRAL
- G = GARDEROB
- F = FRYS
- HKP = HANDIKAPPARKERING
- K = KYL
- K/F = KYL/FRYS
- L = LINNESKÅP
- LP = LADDNINGSPLOTS PARKERING
- P = PARKERINGSPLOTS
- ST = STÅDSKÅP
- STPR = STUPRÖR
- TL = TAKLUCKA 800x800
- TM = TVÄTTMASKIN
- TP = TVÄTTPELARE
- TT = TORKTUMLARE
- UL = UPPSTIGNINGSLUCKA
- VL = VINDSLUCKA

FÖRESKRIFTER

HÄNVISNINGAR

SE RITNING:

-

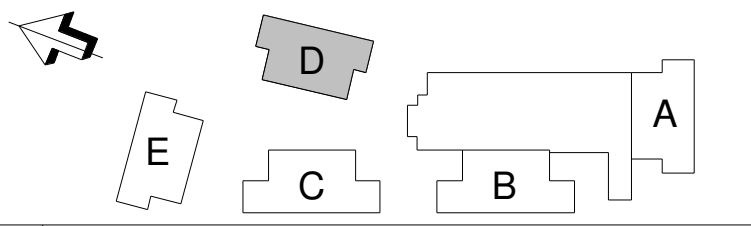RELATIONSHANDLING		2021-06-16	PW
BET	ANT	ÄNDRINGEN AVSER	DATUM
SIGN			
RELATIONSHANDLING			
 Sandtorp - Område D			
Sista Dansen 1, Norrköping			
			
PL	ED BYGG SVERIGE AB	010-703 71 59	
A	ARKITEKTGRUPPEN GKAK AB	010-516 26 28	
K	A2H BYGGTEKNIK	010-516 26 78	
VVS	VVS-PROJEKTERING AB	013-20 31 35	
E	AFRY	010-505 02 75	
M	SN PLÅT & VENT AB	011-16 95 07	
UPPDRAG NR	RITAD/KONSTR AV	HANDLÄGGARE	
N17053	PW	DK	
DATUM	ANSVARIG		
2020-01-17	DK		
NYBYGGNATION BOSTÄDER			
HUS D			
PLAN 11			
SKALA	NUMMER	BET	
A1 1:100	A-40-1-D110		
A3 1:200			