




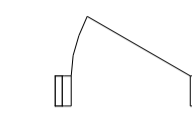
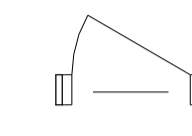
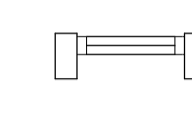



FÖRKLARINGAR

ALLA MÅTT I mm.

-  BRANDCELLSGRÄNS EI60
-  BRANDCELLSGRÄNS EI30
-  BRANDCELLSGRÄNS EI15
-  BETONGVÄGGAR ENL. K
-  LUTNING, BJÄLKLAG OCH TAK


-  SLAGDÖRR
-  GLASAD SLAGDÖRR
-  GLASPARTI
-  FÖNSTER ÖPPNINGSBART

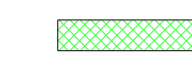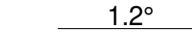- BGV = BRANDGASVENTILATION
- DM = DISKMASKIN
- ELC = ELCENTRAL
- G = Garderob
- F = Frys
- HKP = HANDIKAPPARKERING
- K = KYL
- K/F = KYL/FRYS
- L = LINNESKÅP
- LP = LADDNINGSPLOTS PARKERING
- P = PARKERINGSPLATS
- ST = STÅDSKÅP
- STPR = STUPRÖR
- TL = TAKLUCKA 800x800
- TM = TVÄTTMASKIN
- TP = TÖRKTUMLARE
- TT = TÖRKTUMLARE
- UL = UPPSTIGNINGSLUCKA
- VL = VINDSLUCKA

FÖRESKRIFTER


HÄNVISNINGAR


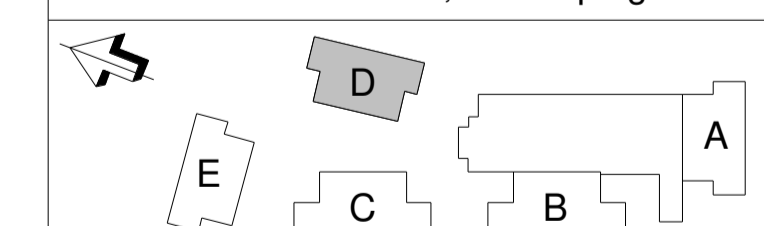
SE RITNING:

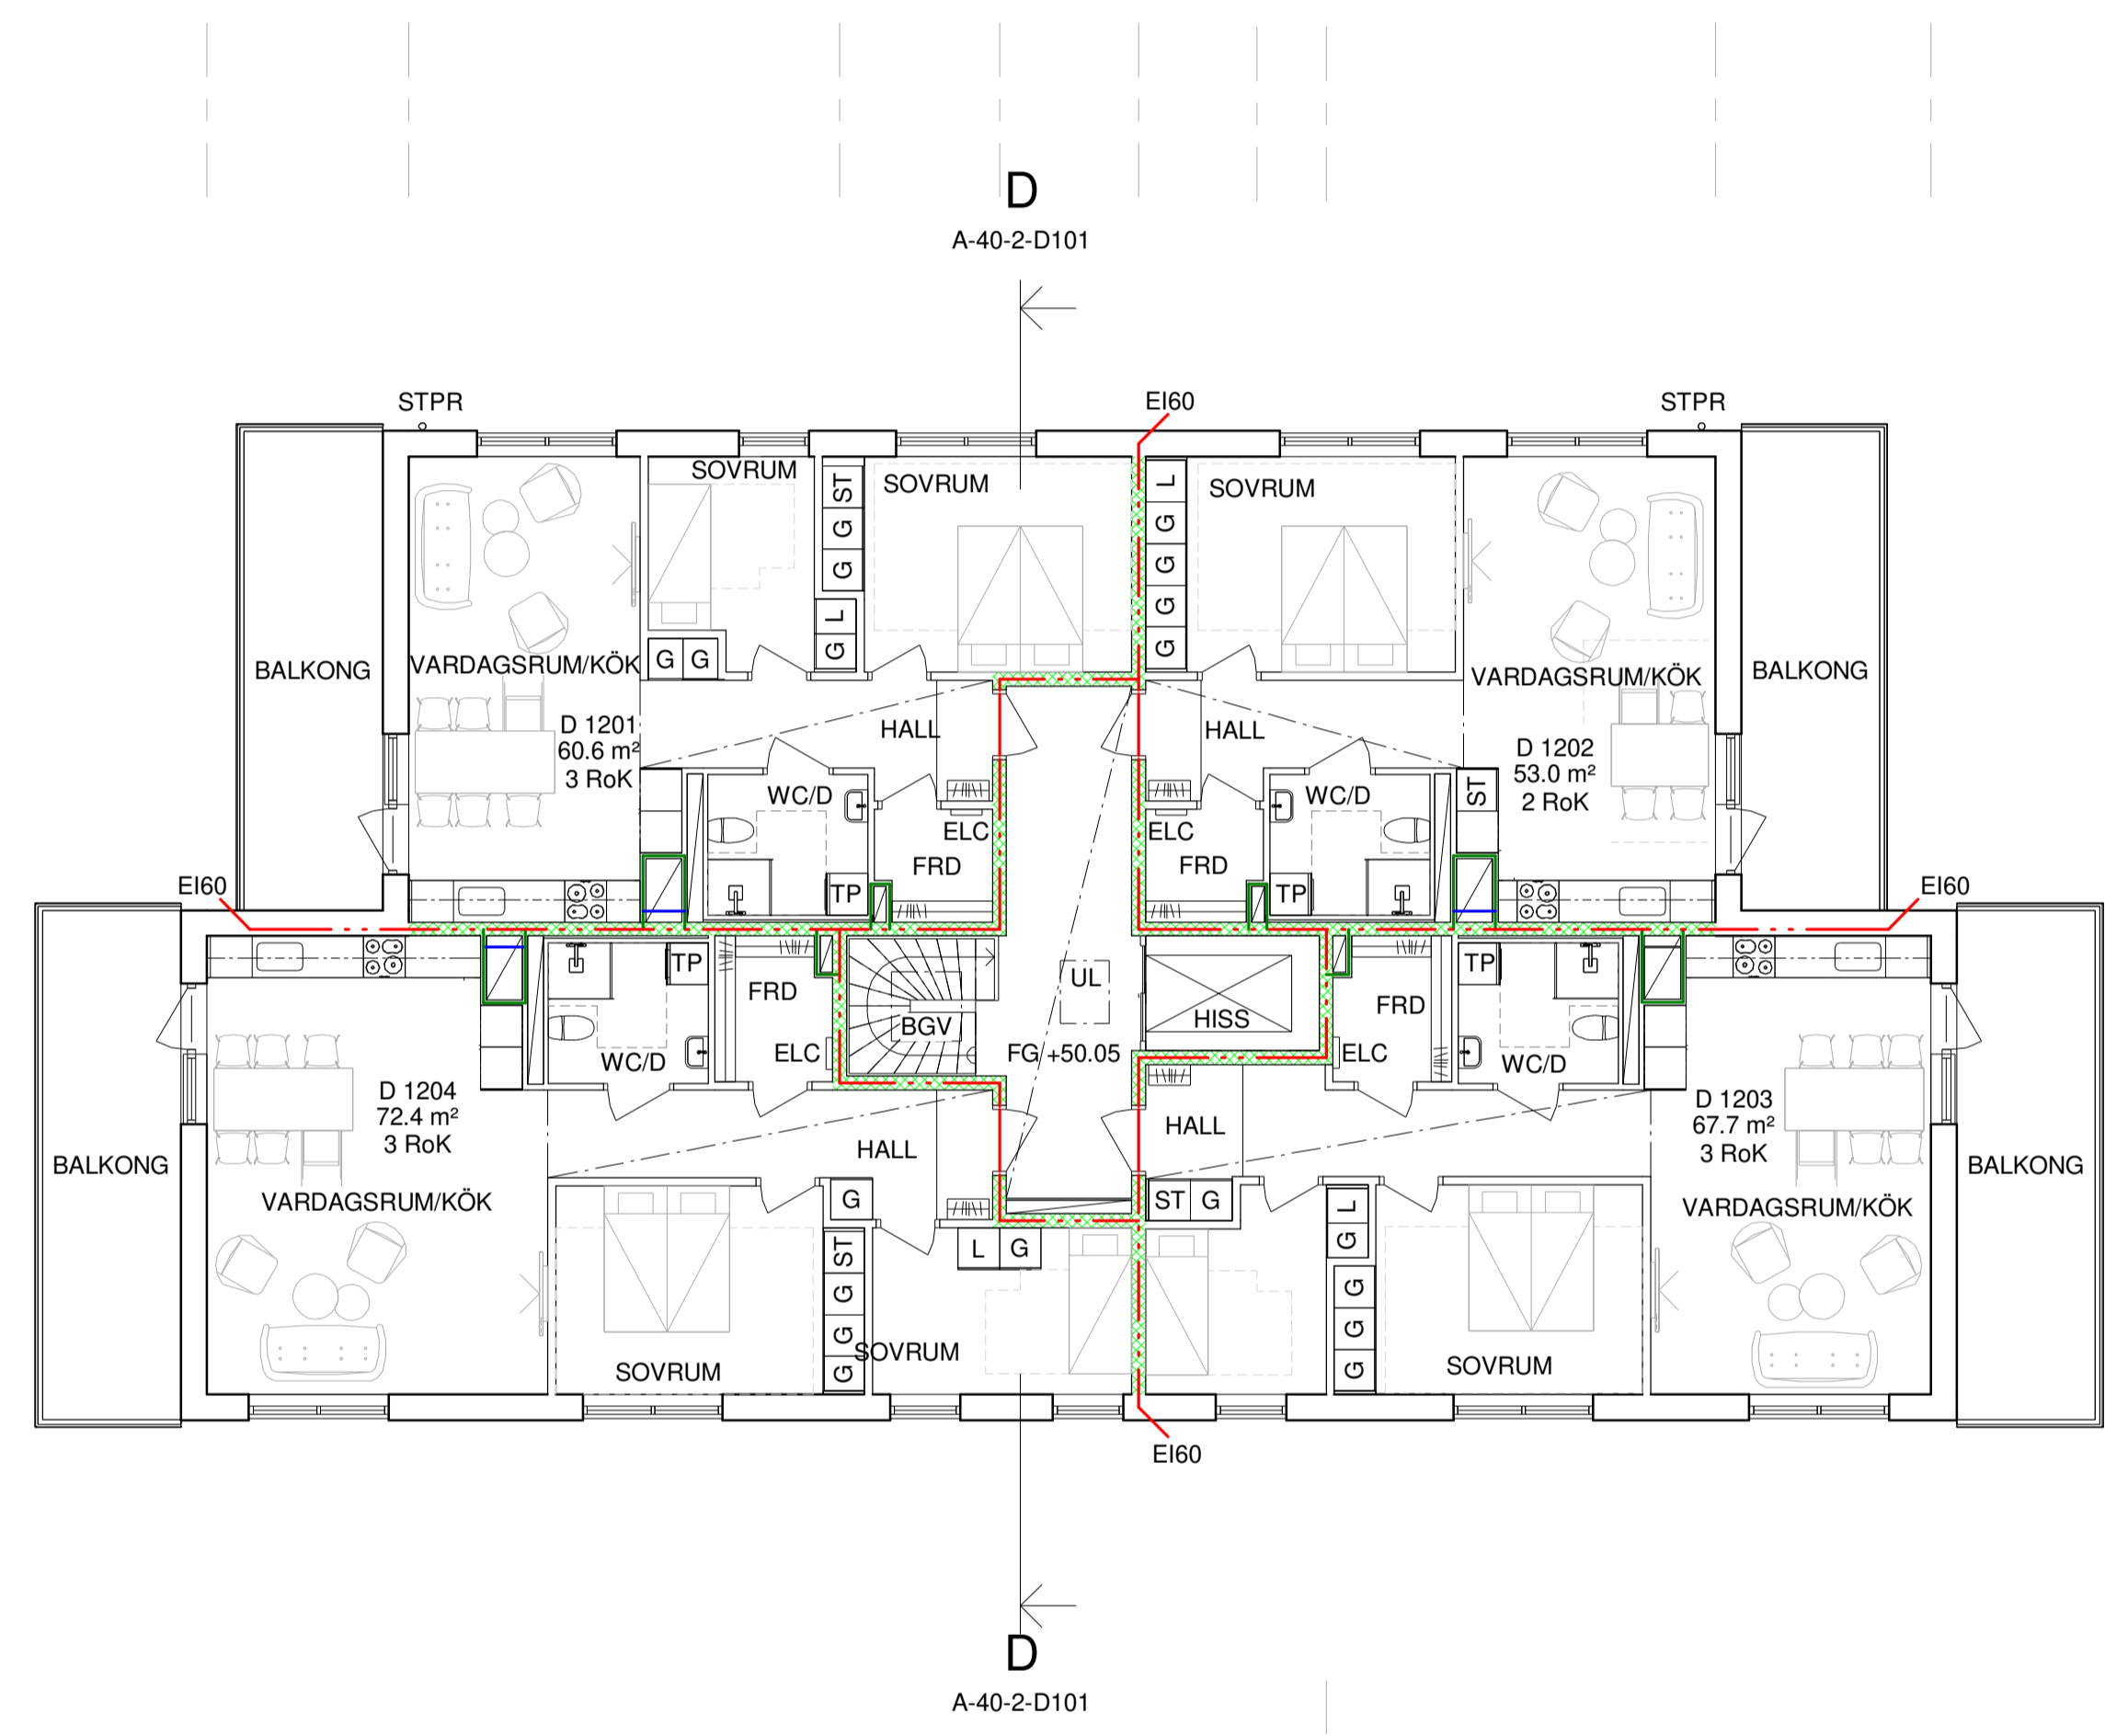

D1
D2
D3
D4
D5
D6

DA DB DC DD DE DF DG DH DI

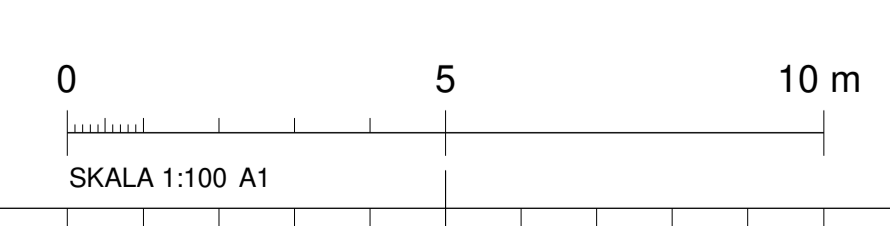

BET	ANT	RELATIONSHANDLING	2021-06-16	PW
		ÄNDRINGEN AVSER	DATUM	SIGN
RELATIONSHANDLING				
 Sandtorp - Område D Sista Dansen 1, Norrköping				
				
PL		ED BYGG SVERIGE AB	010-703 71 59	
A		ARKITEKTGRUPPEN GKAK AB	010-516 26 28	
K		A2H BYGGTEKNIK	010-516 26 78	
VVS		VVS-PROJEKTERING AB	013-20 31 35	
E		AFRY	010-505 02 75	
M		SN PLÅT & VENT AB	011-16 95 07	
LUPDRAG NR		RITAD/KONSTR AV	HANDLÄGGARE	
N17053		PW	DK	
DATUM		ANSVARIG		
2020-01-17		DK		
NYBYGGNATION BOSTÄDER HUS D PLAN 12				
SKALA		NUMMER		BET
A1 1:100		A-40-1-D120		
A3 1:200				

