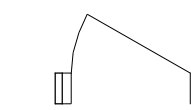
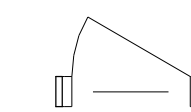
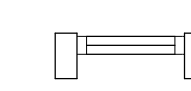



FÖRKLARINGAR

ALLA MÅTT I mm.

- BRANDCELLSGRÄNS EI60
- BRANDCELLSGRÄNS EI30
- BRANDCELLSGRÄNS EI15
- BETONGVÄGGAR ENL. K
- LUTNING, BJÄLKLAG OCH TAK



-  SLAGDÖRR
-  GLASAD SLAGDÖRR
-  GLASPARTI
-  FÖNSTER ÖPPNINGSBART


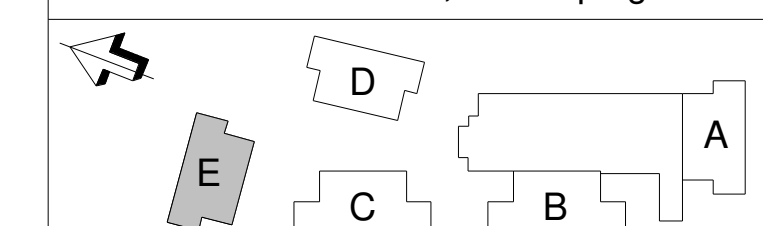
- BGV = BRANDGASVENTILATION
- DM = DISKMASKIN
- ELC = ELCENTRAL
- G = Garderob
- F = Frys
- HKP = HANDIKAPPARKERING
- K = KYL
- K/F = KYL/FRYS
- L = LINNESKÅP
- LP = LADDNINGSPLOTS PARKERING
- P = PARKERINGSPLATS
- ST = STÅPSKÅP
- STPR = STUPPRÖR
- TL = TAKLUCKA 800x800
- TL1 = TAKLUCKA 850x800
- TL2 = TAKLUCKA 1150x800
- TM = TVÄTTMASKIN
- TP = TVÄTTPELLARE
- TT = TORKTUMLARE
- UL = UPPSTIGNINGSLUCKA
- VL = VINDSLUCKA

FÖRESKRIFTER

HÄNVISNINGAR

SE RITNING:

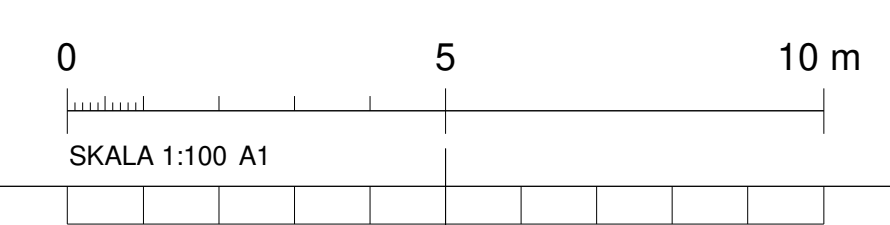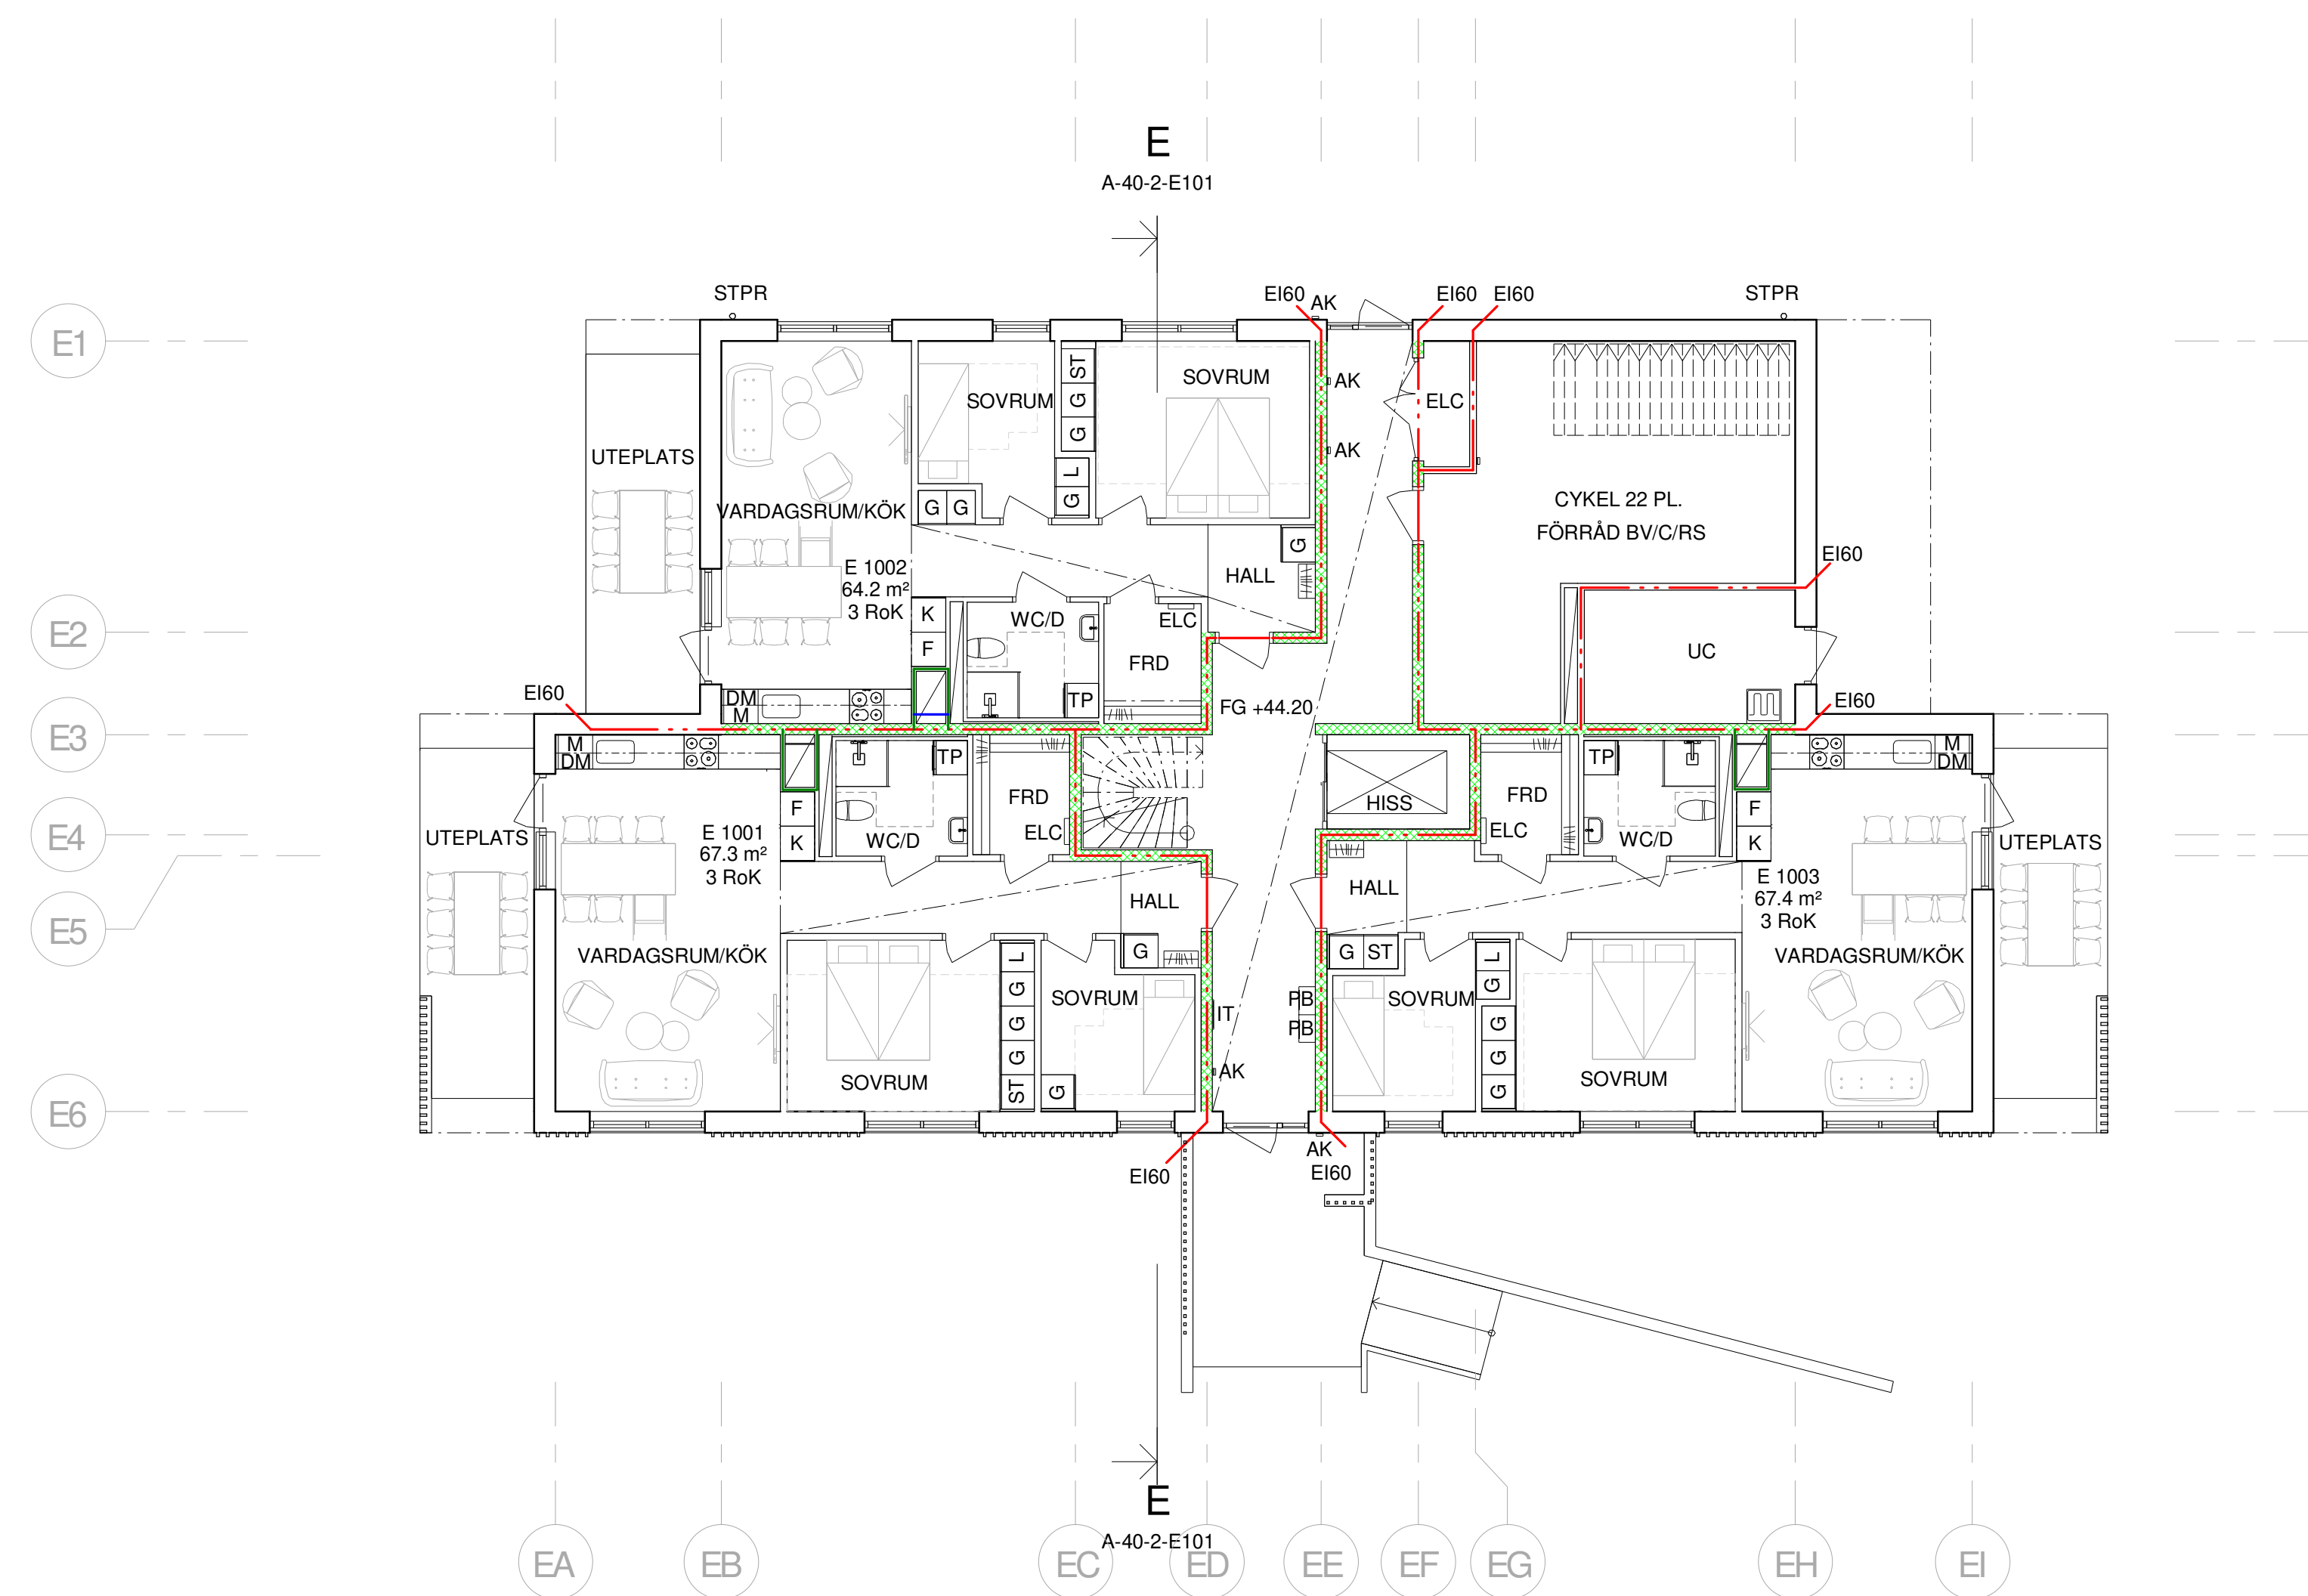

BET	ANT	RELATIONSHANDLING	2021-06-16	PW
		ÄNDRINGEN AVSER	DATUM	SIGN
RELATIONSHANDLING				
 Sandtorp - Område D Sista Dansen 1, Norrköping				
				
PL	ED BYGG SVERIGE AB	010-703 71 59		
A	ARKITEKTGRUPPEN GKAK AB	010-516 26 28		
K	A2H BYGGTEKNIK	010-516 26 78		
VVS	VVS-PROJEKTERING AB	013-20 31 35		
E	AFRY	010-505 02 75		
M	SN PLÅT & VENT AB	011-16 95 07		
LUPDRAG NR	RITAD/KONSTR AV	HANDLÄGGARE		
N17053	PW	DK		
DATUM	ANSVARIG			
2020-01-17	DK			
NYBYGGNATION BOSTÄDER HUS E PLAN 10				
SKALA	NUMMER	BET		
A1 1:100	A-40-1-E100			
A3 1:200				

