

FÖRKLARINGAR

ALLA MÅTT I mm.

- BRANDCELLSGRÄNS EI60
- BRANDCELLSGRÄNS EI30
- BRANDCELLSGRÄNS EI15
- BETONGVÄGGAR ENL. K
- LUTNING, BJÄLKLAG OCH TAK


- SLAGDÖRR
- GLASAD SLAGDÖRR
- GLASPARTI
- FÖNSTER ÖPPNINGSBART

- BGV = BRANDGASVENTILATION
- DM = DISKMASKIN
- ELC = ELCENTRAL
- G = GARDEROB
- F = FRY
- HKP = HANDIKAPPARKERING
- K = KYL
- K/F = KYL/FRYS
- L = LINNESKÅP
- LP = LADDNINGSPLOTS PARKERING
- P = PARKERINGSPLATS
- ST = STÅDSKÅP
- STPR = STUPRÖR
- TL = TAKLUCKA 800x800
- TL1 = TAKLUCKA 850x800
- TL2 = TAKLUCKA 1150x800
- TM = TVÄTTMASKIN
- TP = TVÄTTPELARE
- TT = TORKTUMLARE
- UL = UPPSTIGNINGSLUCKA
- VL = VINDSLUCKA

FÖRESKRIFTER

HÄNVISNINGAR

SE RITNING:

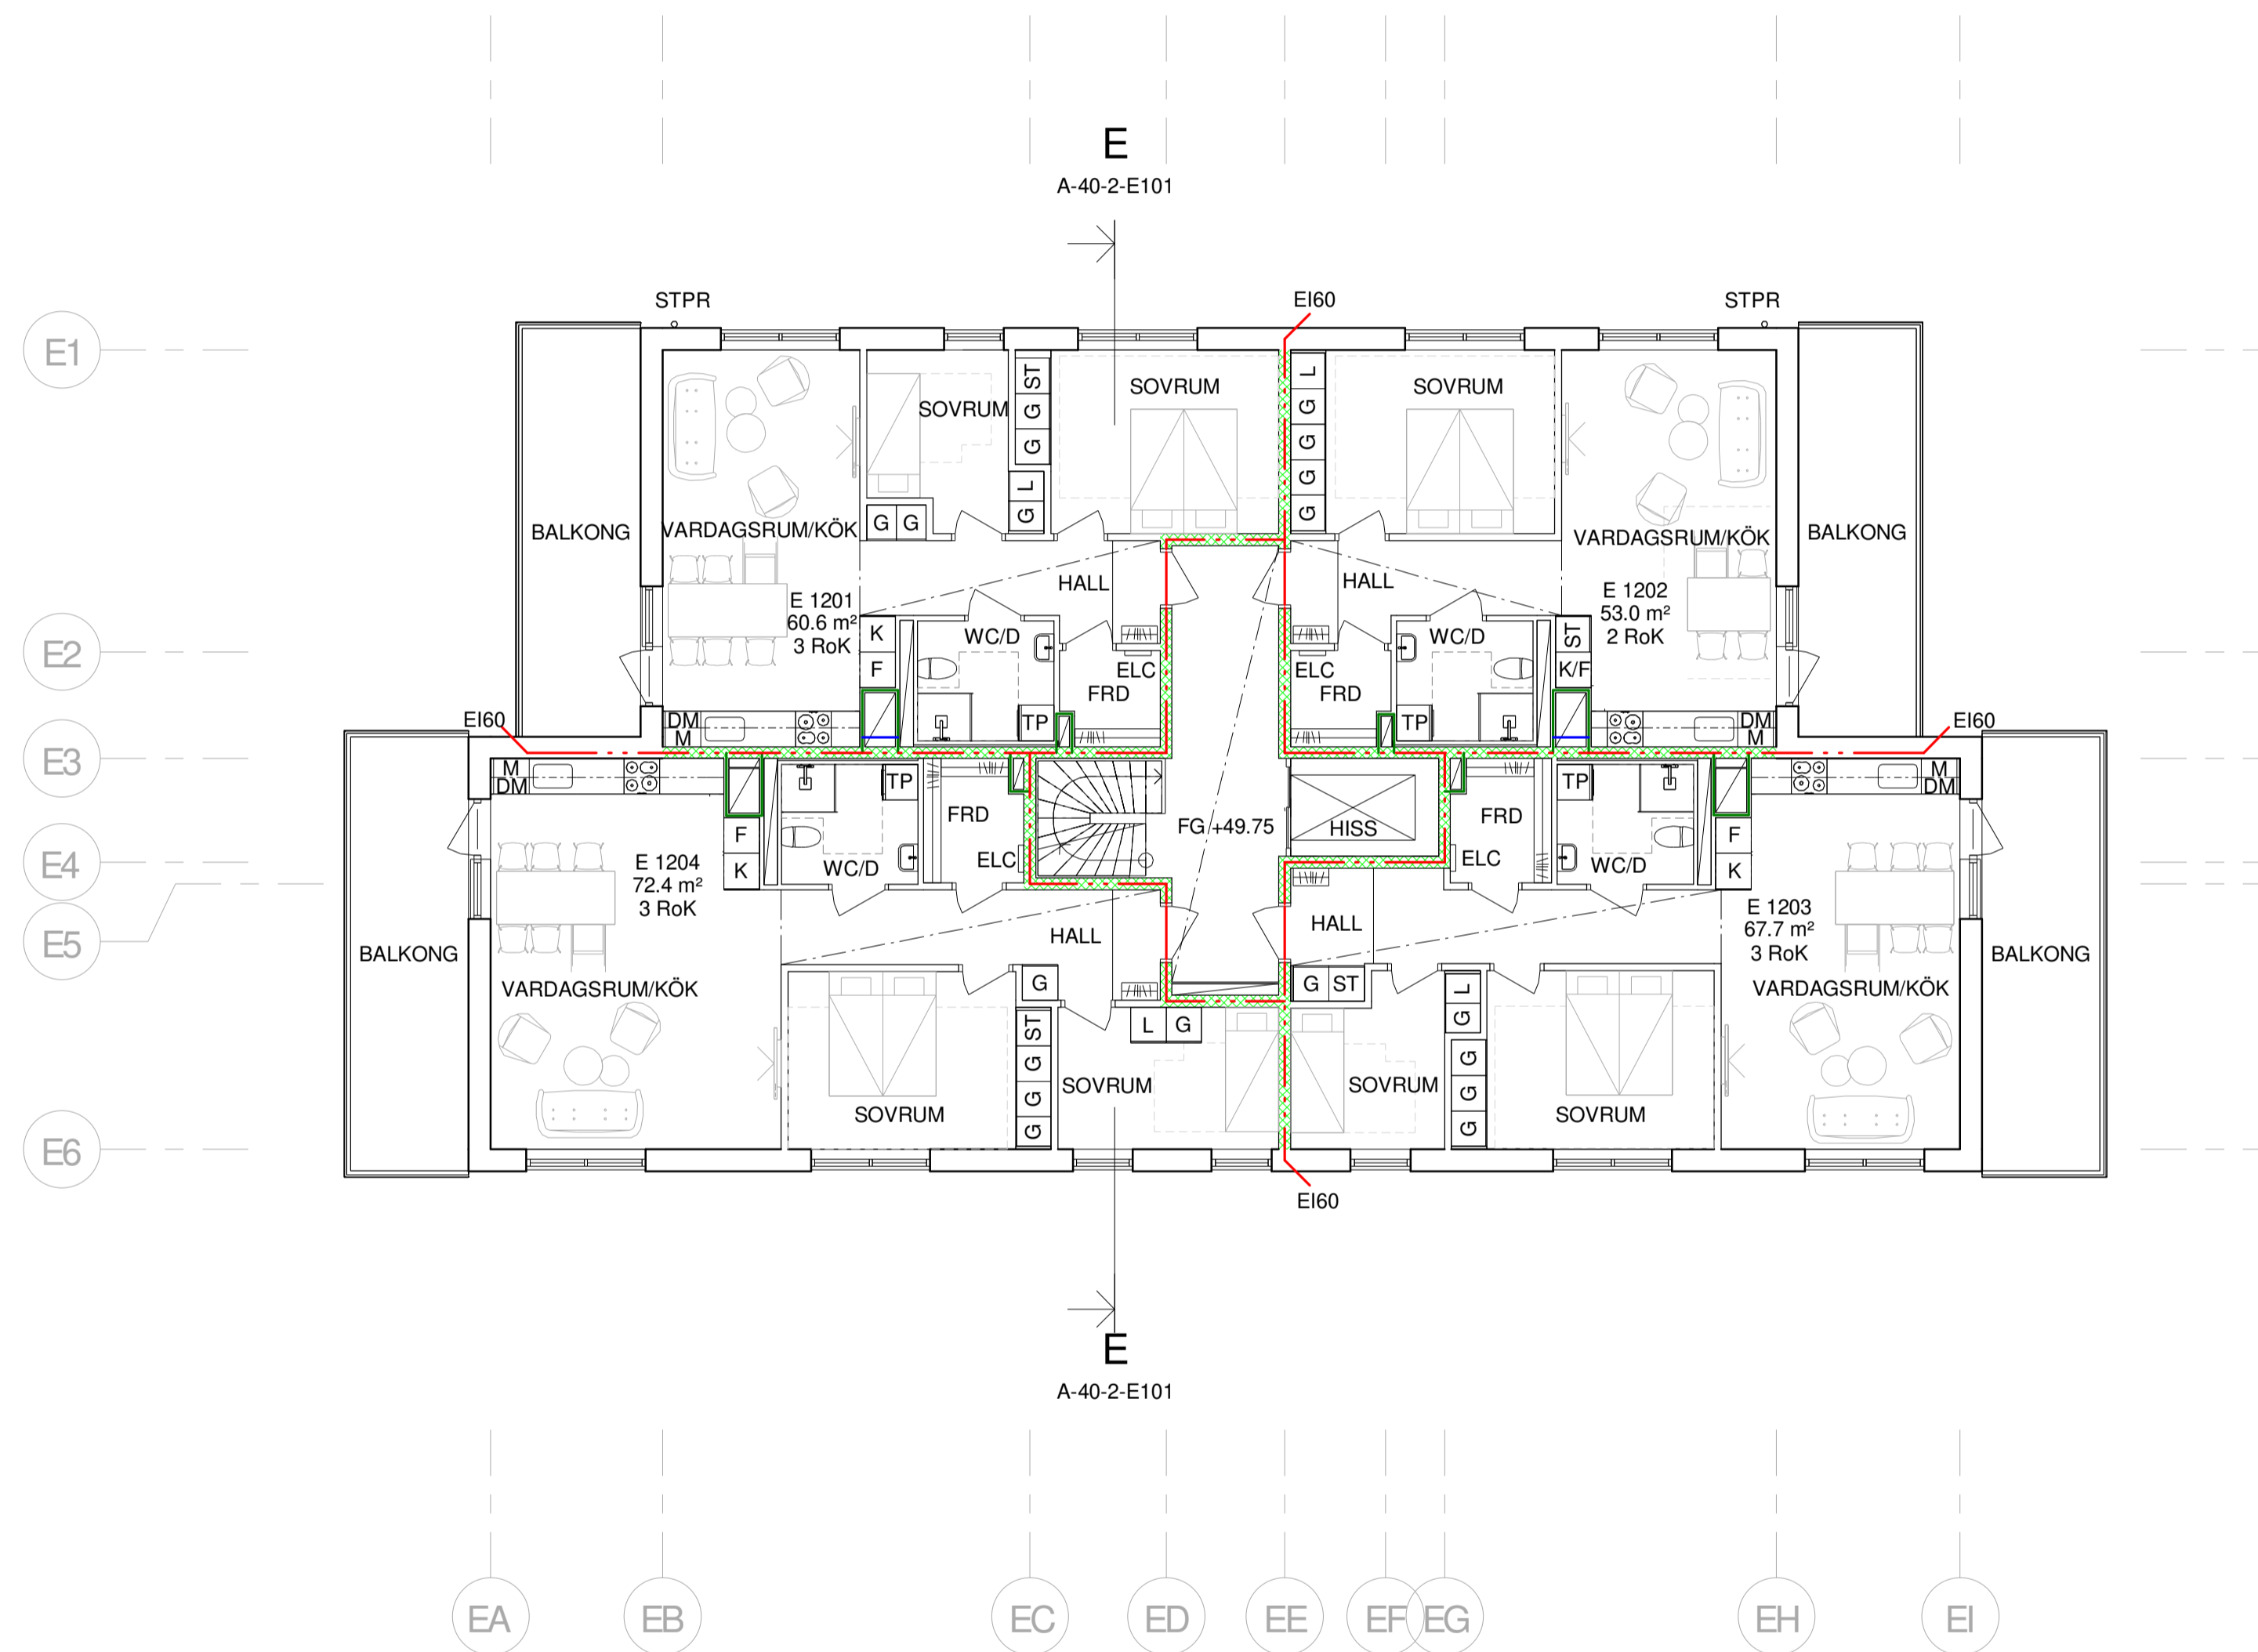


0 5 10 m

SKALA 1:100 A1

BET	ANT	RELATIONSHANDLING	2021-06-16	PW
		ÄNDRINGEN AVSER	DATUM	SIGN

RELATIONSHANDLING

Sandtorp - Område D
Sista Dansen 1, Norrköping

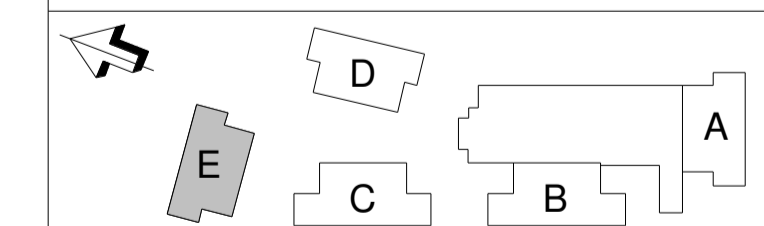

PL	ED BYGG SVERIGE AB	010-703 71 59
A	ARKITEKTGRUPPEN GKAK AB	010-516 26 28
K	A2H BYGGTEKNIK	010-516 26 78
VVS	VVS-PROJEKTERING AB	013-20 31 35
E	AFRY	010-505 02 75
M	SN PLÅT & VENT AB	011-16 95 07

LUPDRAG NR	RITAD/KONSTR AV	HANDLÄGGARE
N17053	PW	DK
DATUM	ANSVARIG	
2020-01-17	DK	

NYBYGGNATION BOSTÄDER
HUS E
PLAN 12

GKAK

SKALA	NUMMER	BET
A1 1:100	A-40-1-E120	
A3 1:200		