



FÖRKLARINGAR

HÄNVISNINGAR


FÖRESKRIFTER

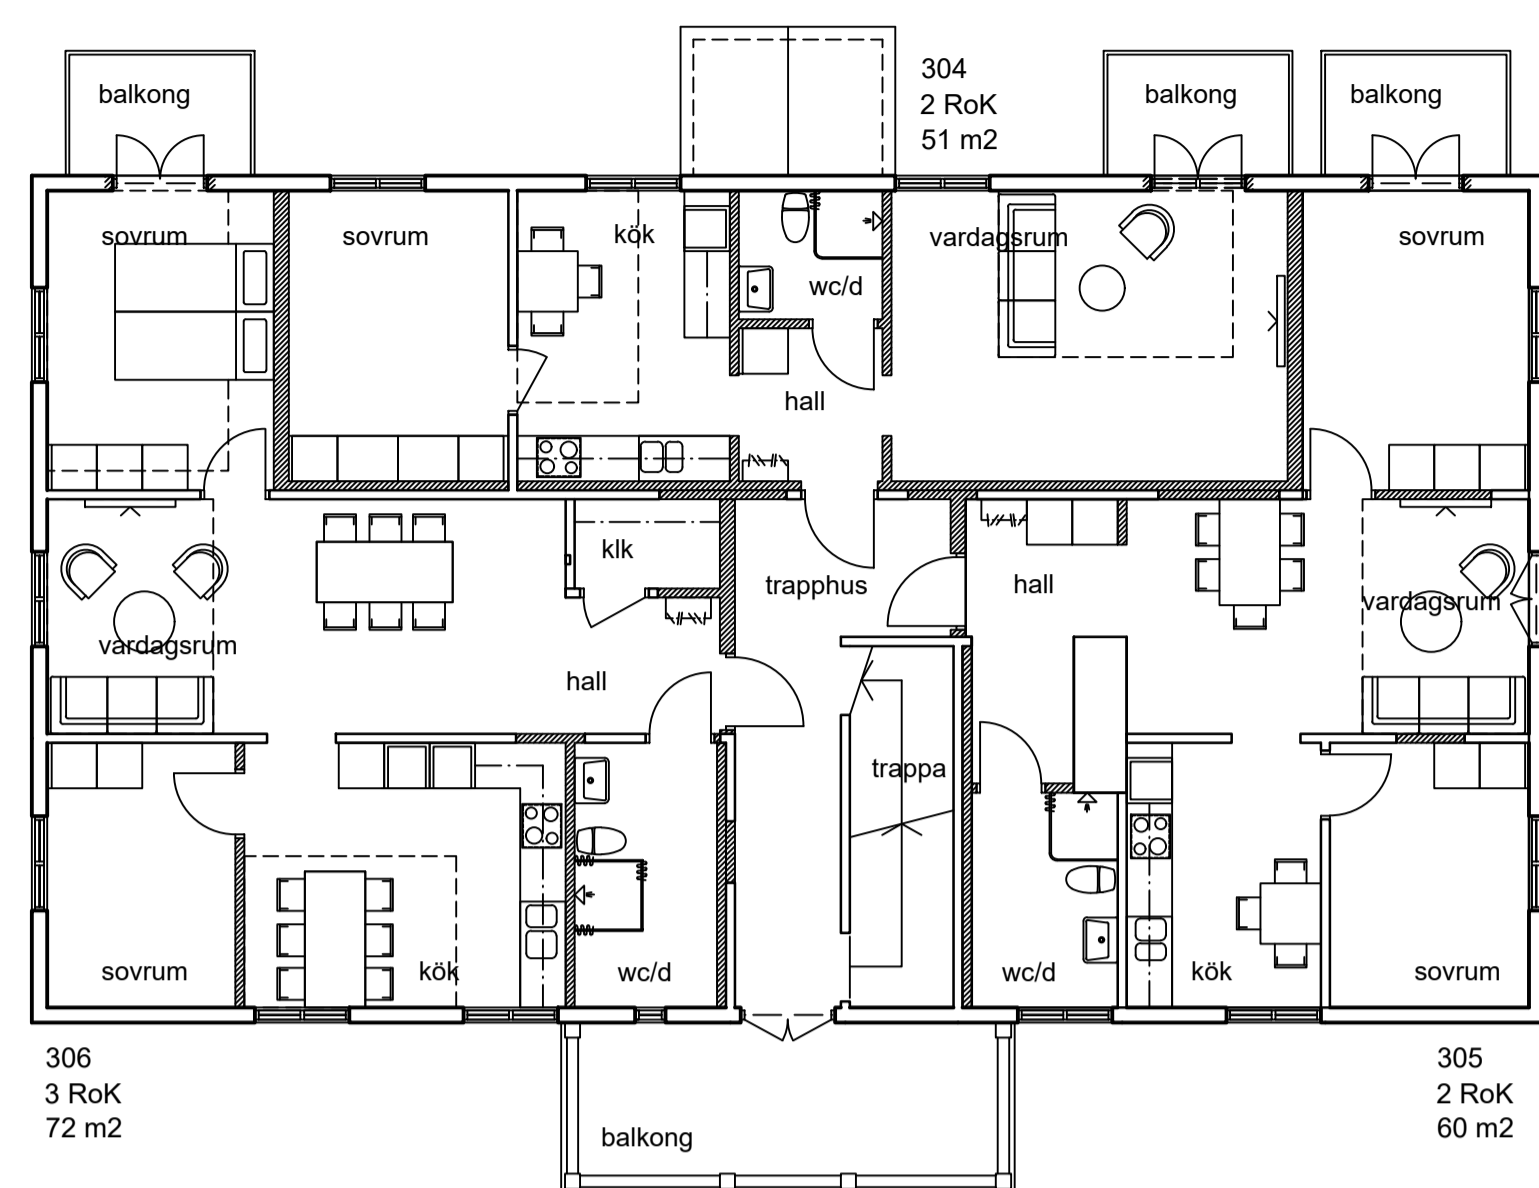


plan 2

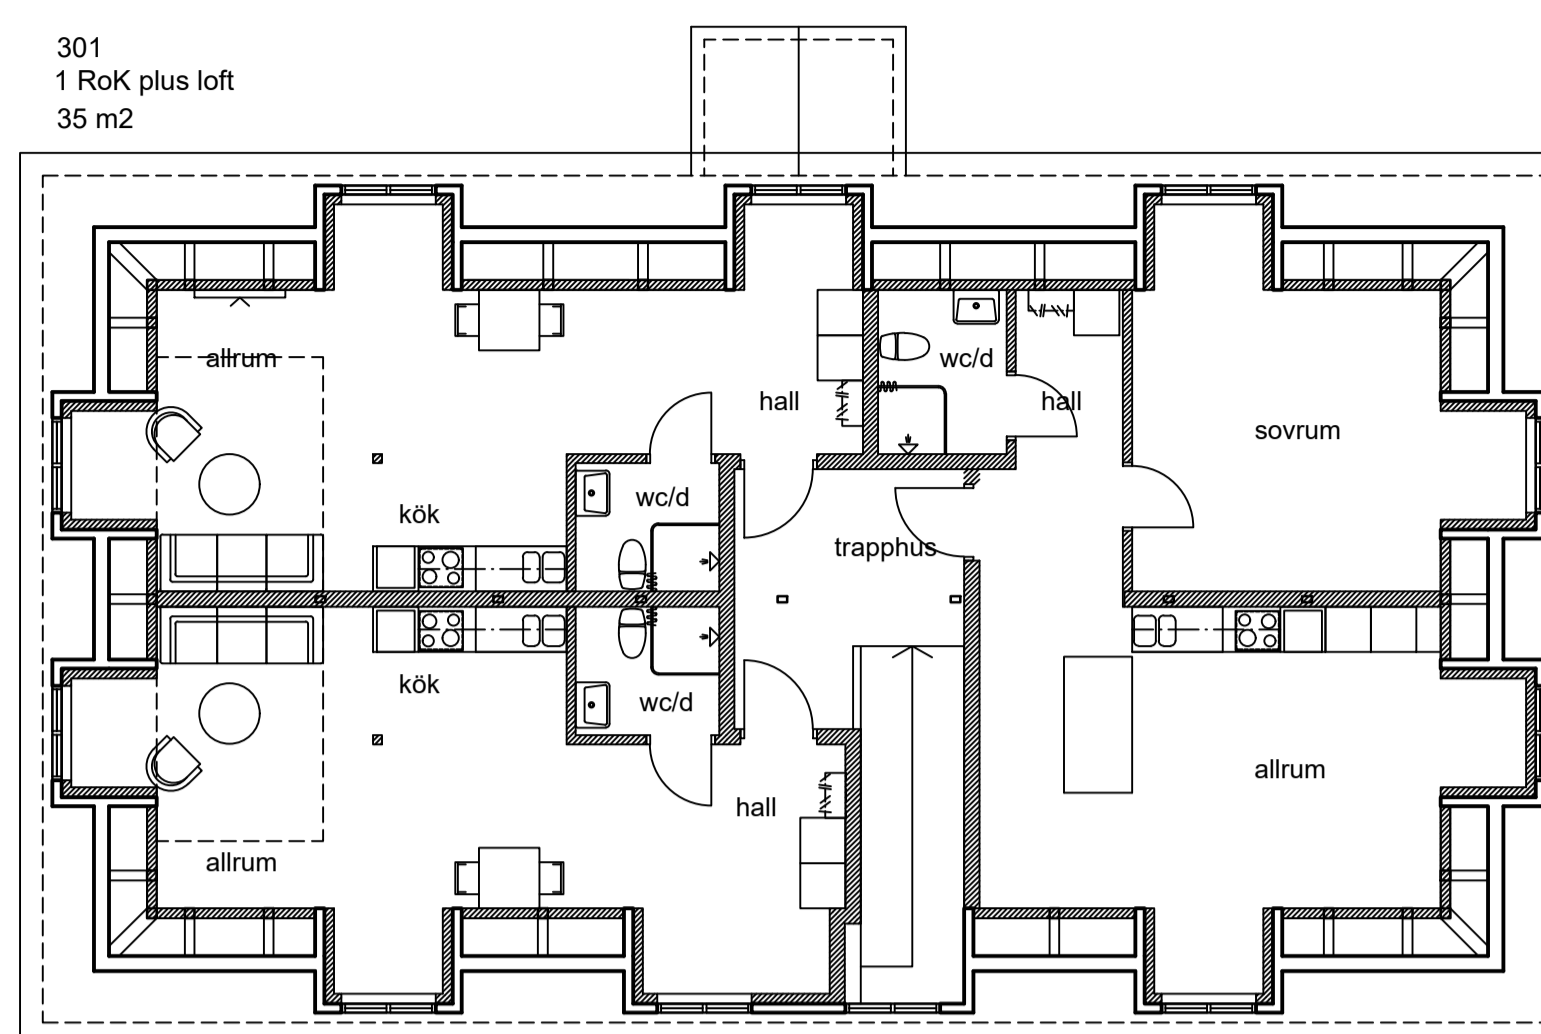



plan 3/vind

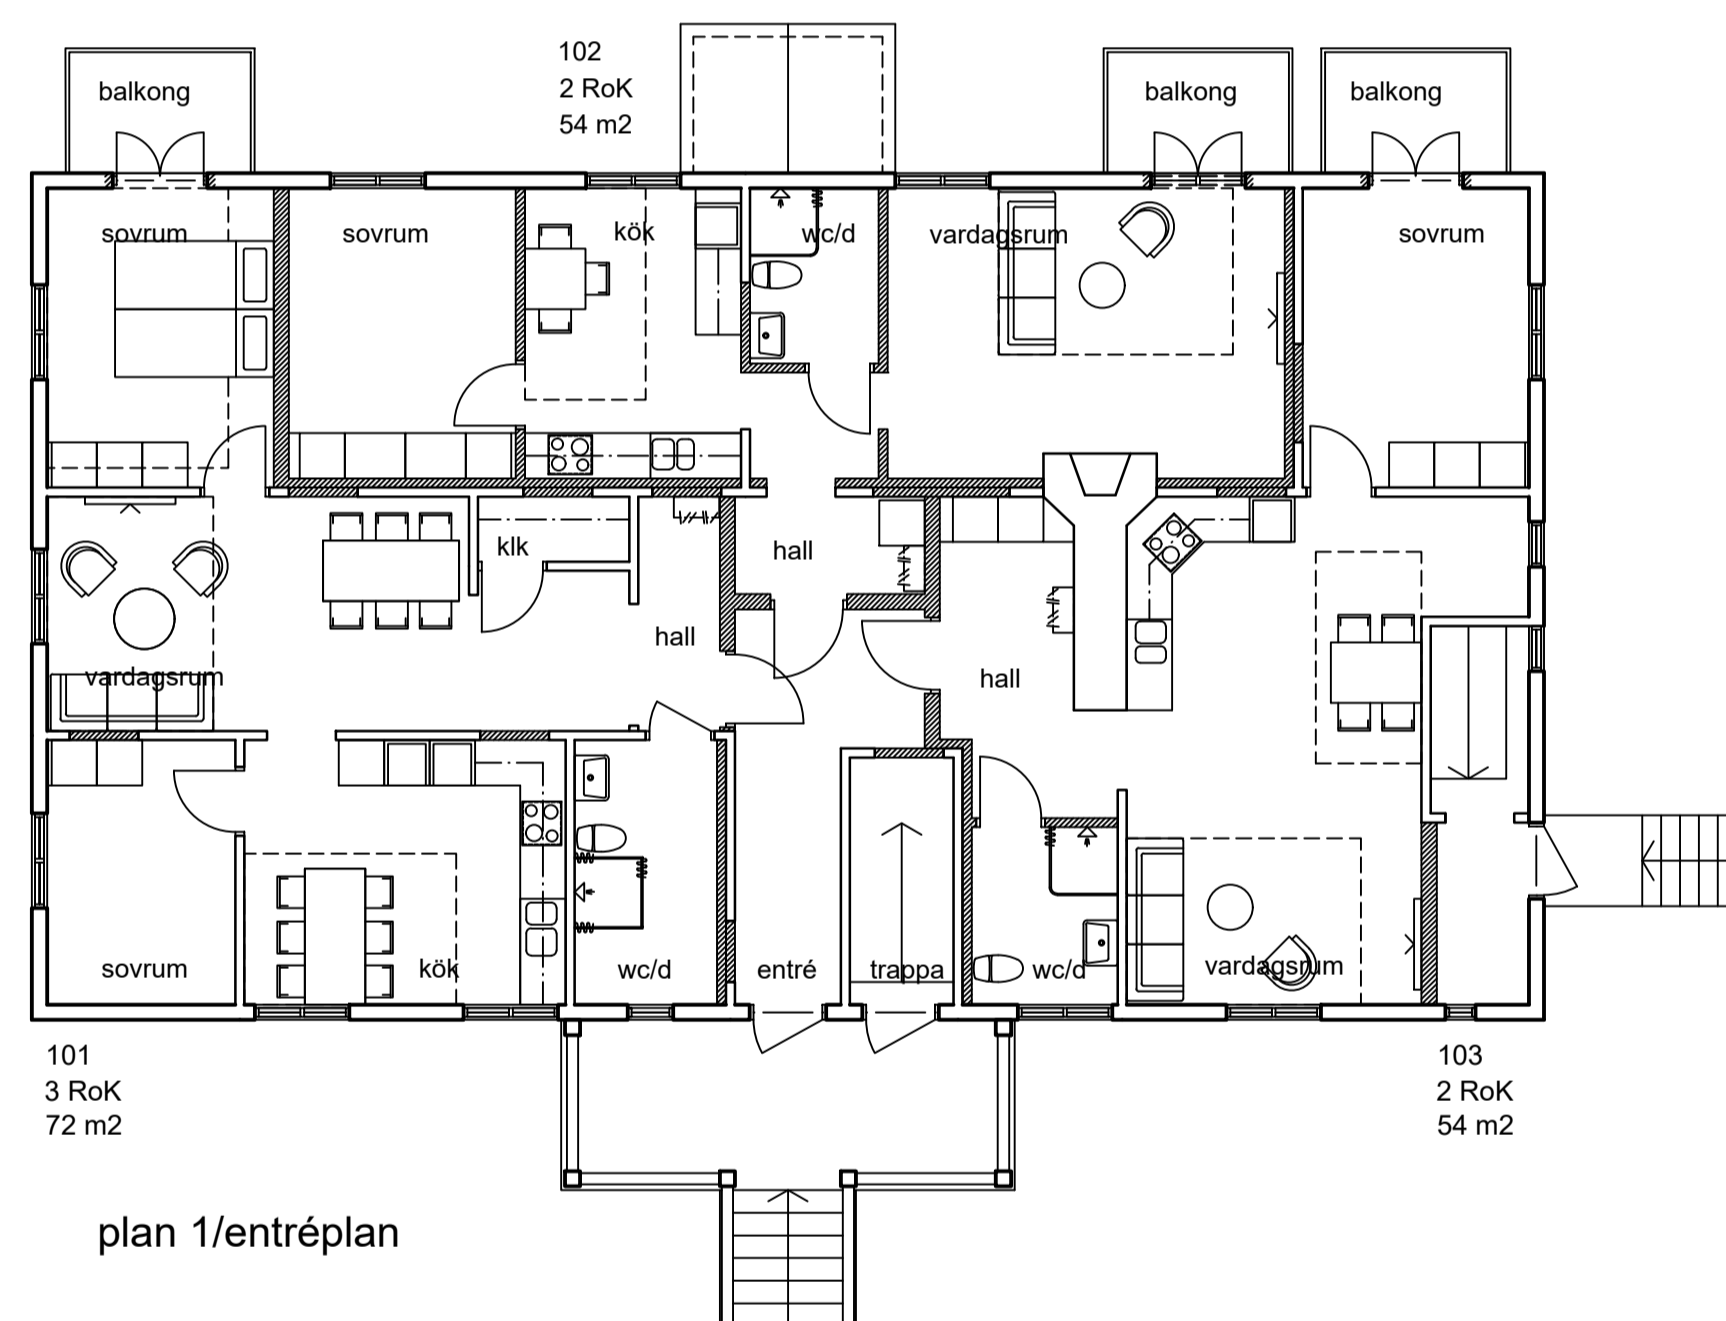

plan 1/entréplan

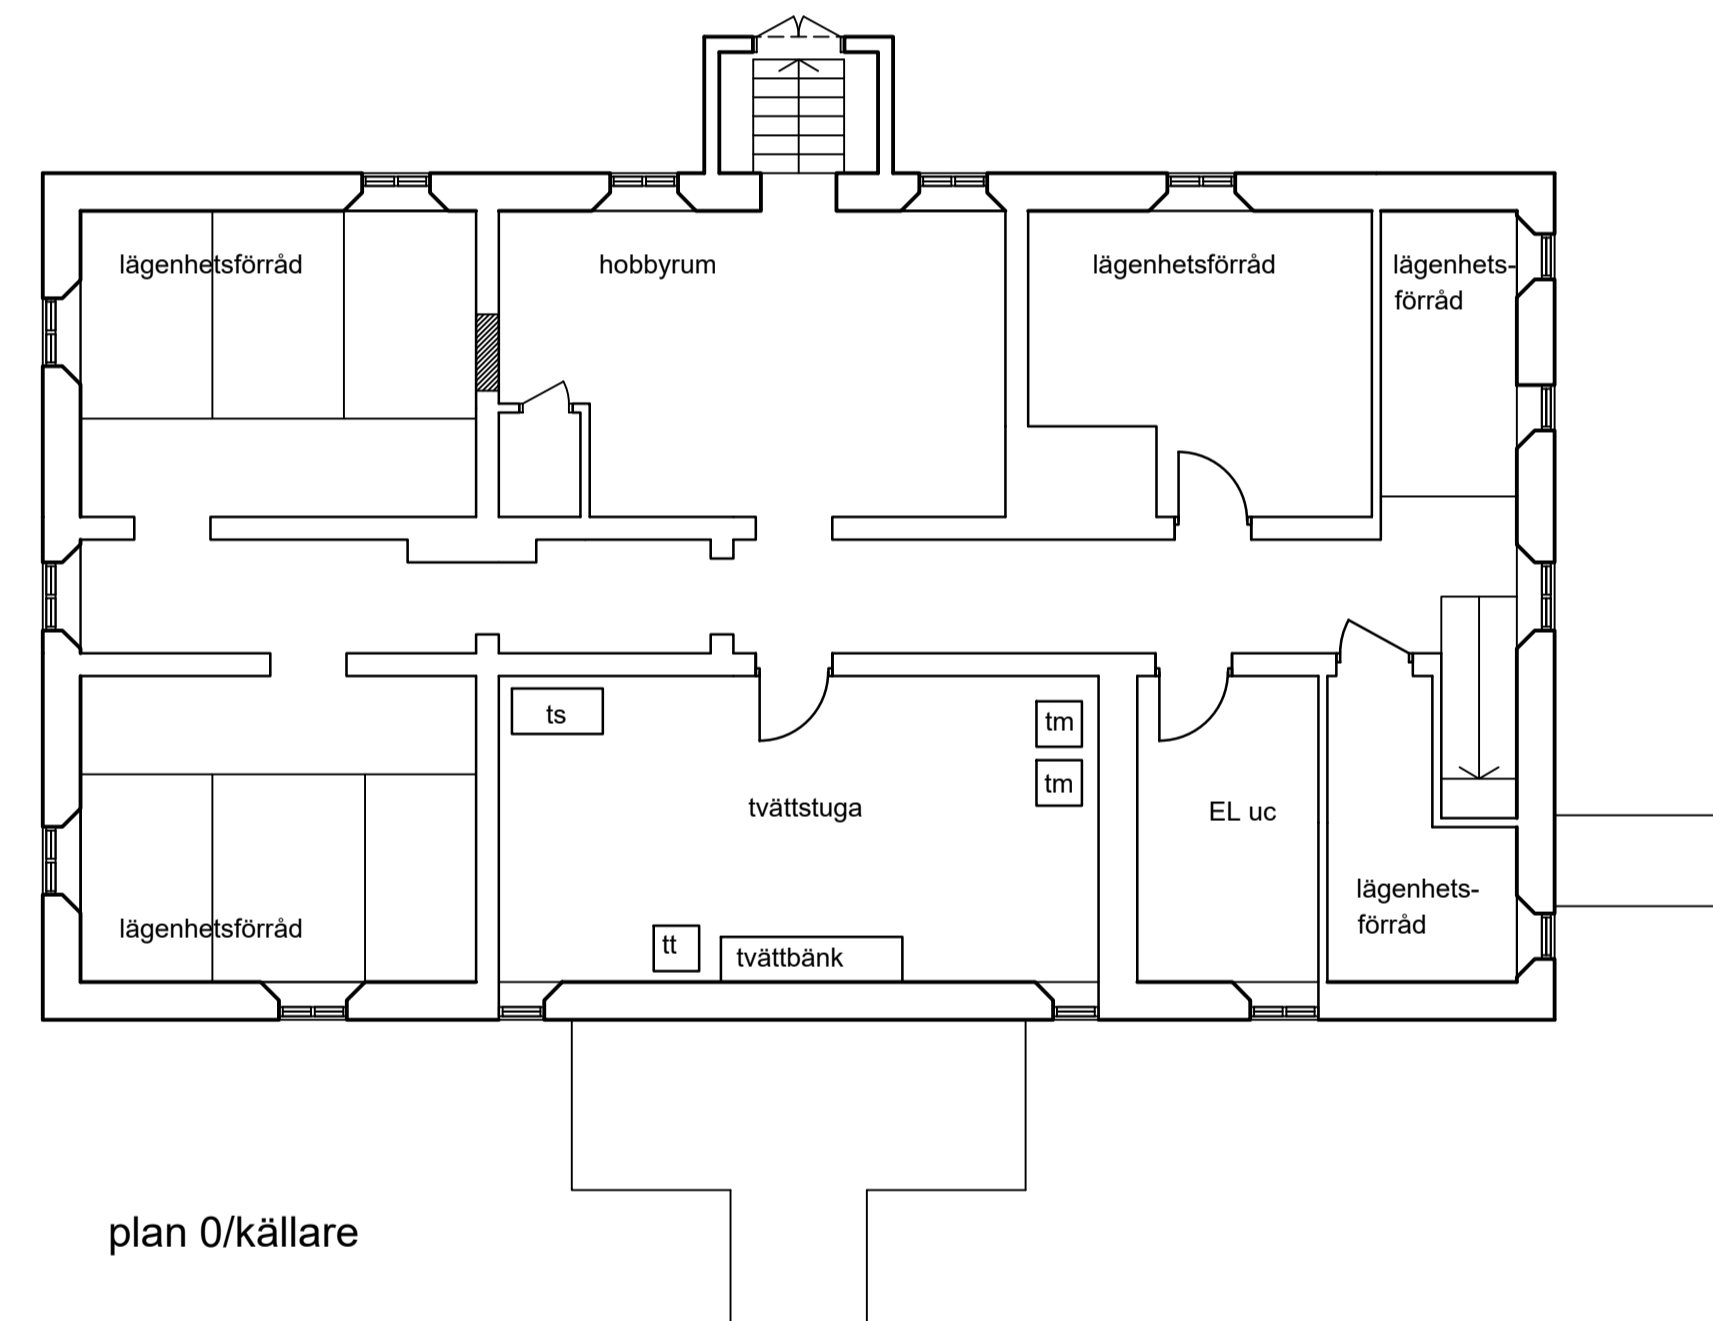

plan 0/källare

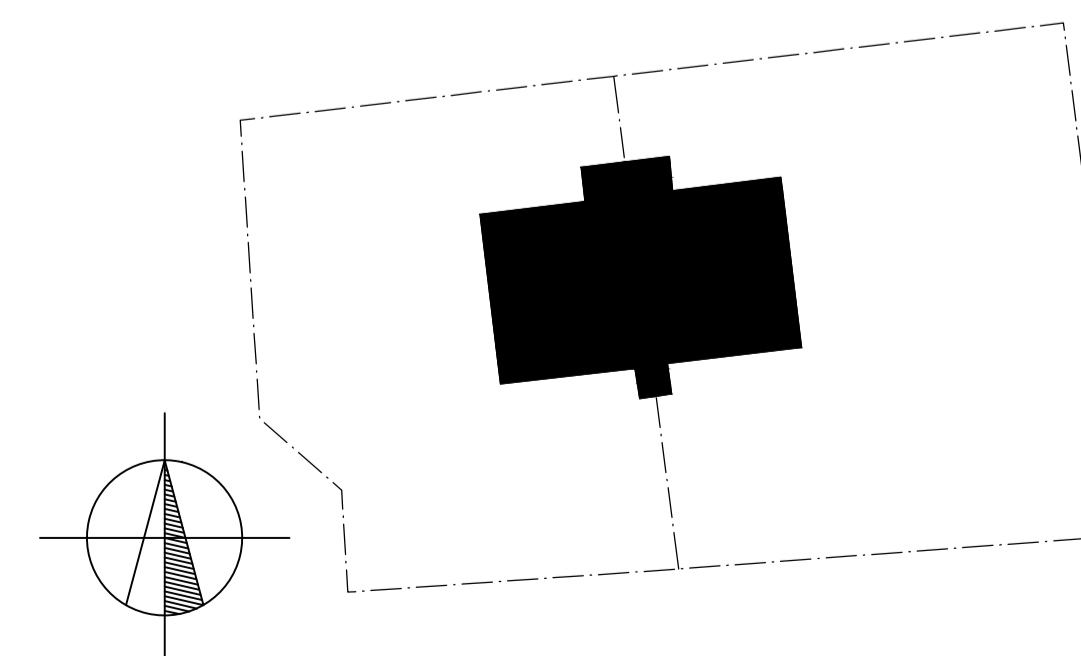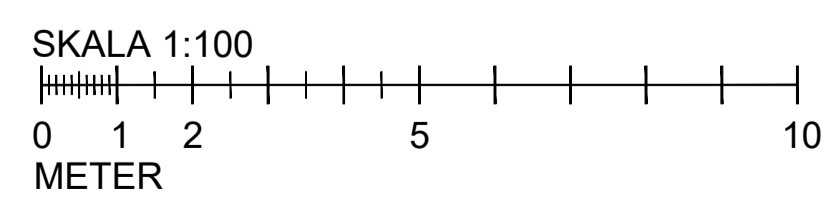

BET	ANT	ÄNDRINGEN AVSER	DATUM	SIGN
RELATIONSHANDLING				
ED Bygger Drömmar AB Sjöfallsgratan 9, 602 28 Norrköping Tel : 011-15 95 77 E-post : info@edbygg.se				
 bygger drömmar				
LIPPRAG NR 19105	RITAD/KONSTR AV JA	HANDLAGGARE		
DATUM 2020-04-14	ANSVARIG			
PLANRITNING				
SKALA 1:100	NUMMER A-40.1-01	BET		