





FÖRKLARINGAR

- Brandcellsgräns EI30
- Brandcellsgräns EI60
- Brandcellsgräns REI90-M

- G Garderob
- ST Städskåp
- K Kyl
- F Frys
- K/F Kyl/Frys
- HS Högsåp

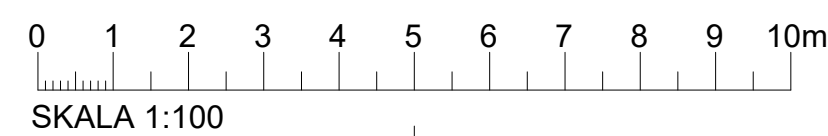

BET	ANT	ÄNDRINGEN AVSER	SEK	DATUM
RELATIONSHANDLING				
TREHÖRNINGEN				
		ED Bygg Sverige AB Sjötullsgatan 9 602 28 Norrköping Tel: 011-15 95 77		
A	ED BYGG SVERIGE AB		011-15 95 77	
K				
V				
VS				
E				
M				
BR				
UPPRORAG NR	RITAD AV	HANDLAGGARE		
13129	PW			
DATUM	ANSVARIG			
2018-09-17	HA			
Nybyggnad flerbostadshus Plan 12				
SKALA	NUMMER	BET		
A1 1:100 A3 1:200	A-40.1-106			