FÖRKLARINGAR
SE A-40-1-0100

FÖRESKRIFTER
SE A-40-1-0100

HÄNVISNINGAR
SE A-40-1-0100

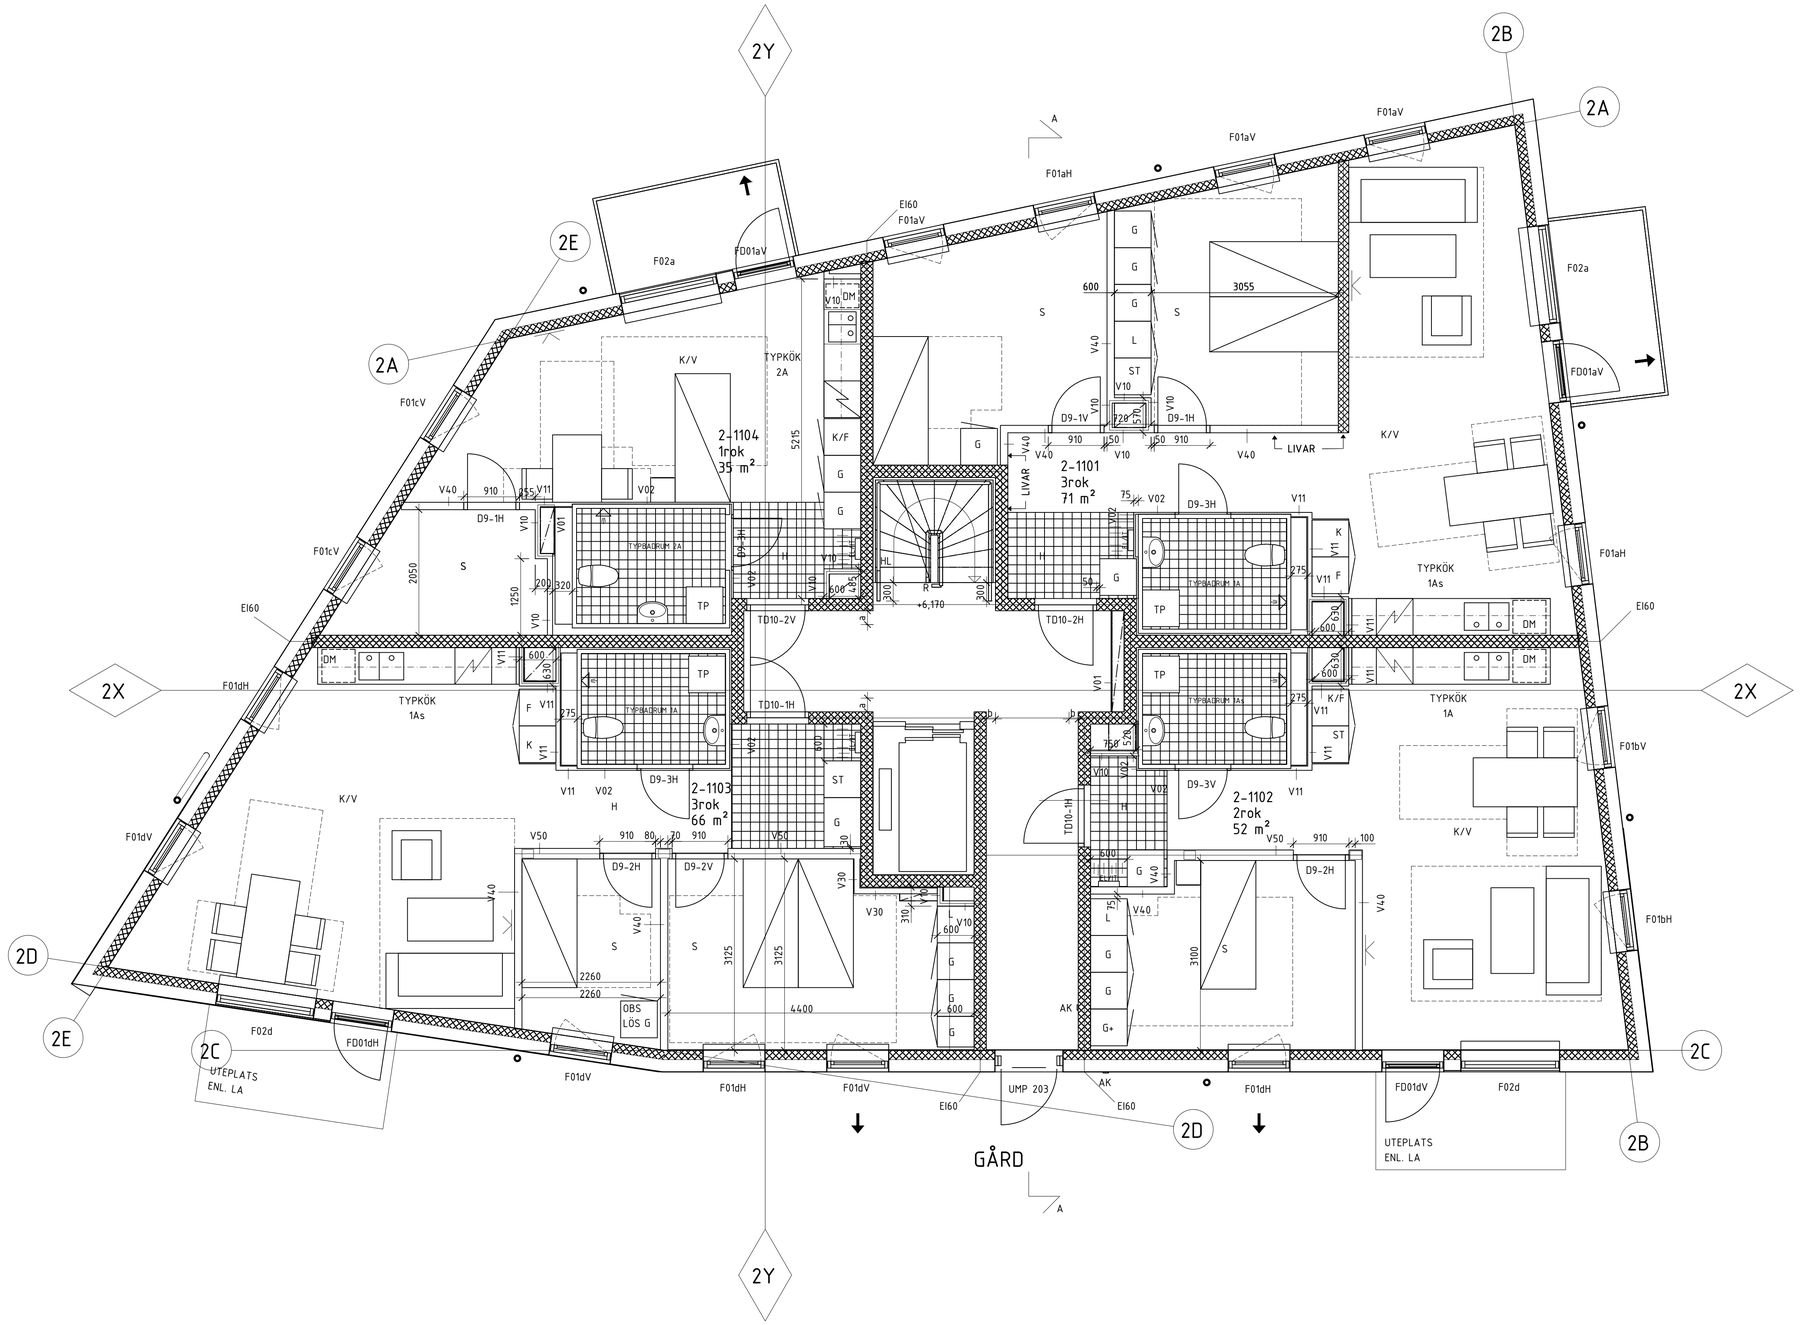

BET	ANT	ÄNDRINGEN AVSER	DATUM	SIGN

RELATIONSHANDLING

BLÅ MUSSLOR
RELINGEN 1

SÖDERSTADEN

UPPDRAG NR	RITAD/KONSTR AV	HANDLÄGGARE
19106	NJ	JA
DATUM	ANSVARIG	
2021-10-26	JESPER AXELSSON	

PLANRITNING
Plan 11, Hus 2

SKALA	NUMMER	BET
A1 1:50 A3	A-40-1-2110	1

PLO: 2021-10-26 14:08 G:\PROJEKT\2.PROJEKT PÅGÅENDE\19106 BLÅ MUSSLOR\13.DOKUMENT AV ED\JESPER\MODELLER\A-40-P-2110.DWG NIKLAS JONSSON

XREF:

LAGER: SB11